


ANSICHT 2 - SÜDWESTANSICHT

KARL - NEUBERT - BAU
G07637-09

MINERALIENSAMMLUNG
G07637-11

FÖRDERMASCHINE
G07637-08

LEHRBERGWERK - EMPFANG
G07637-01

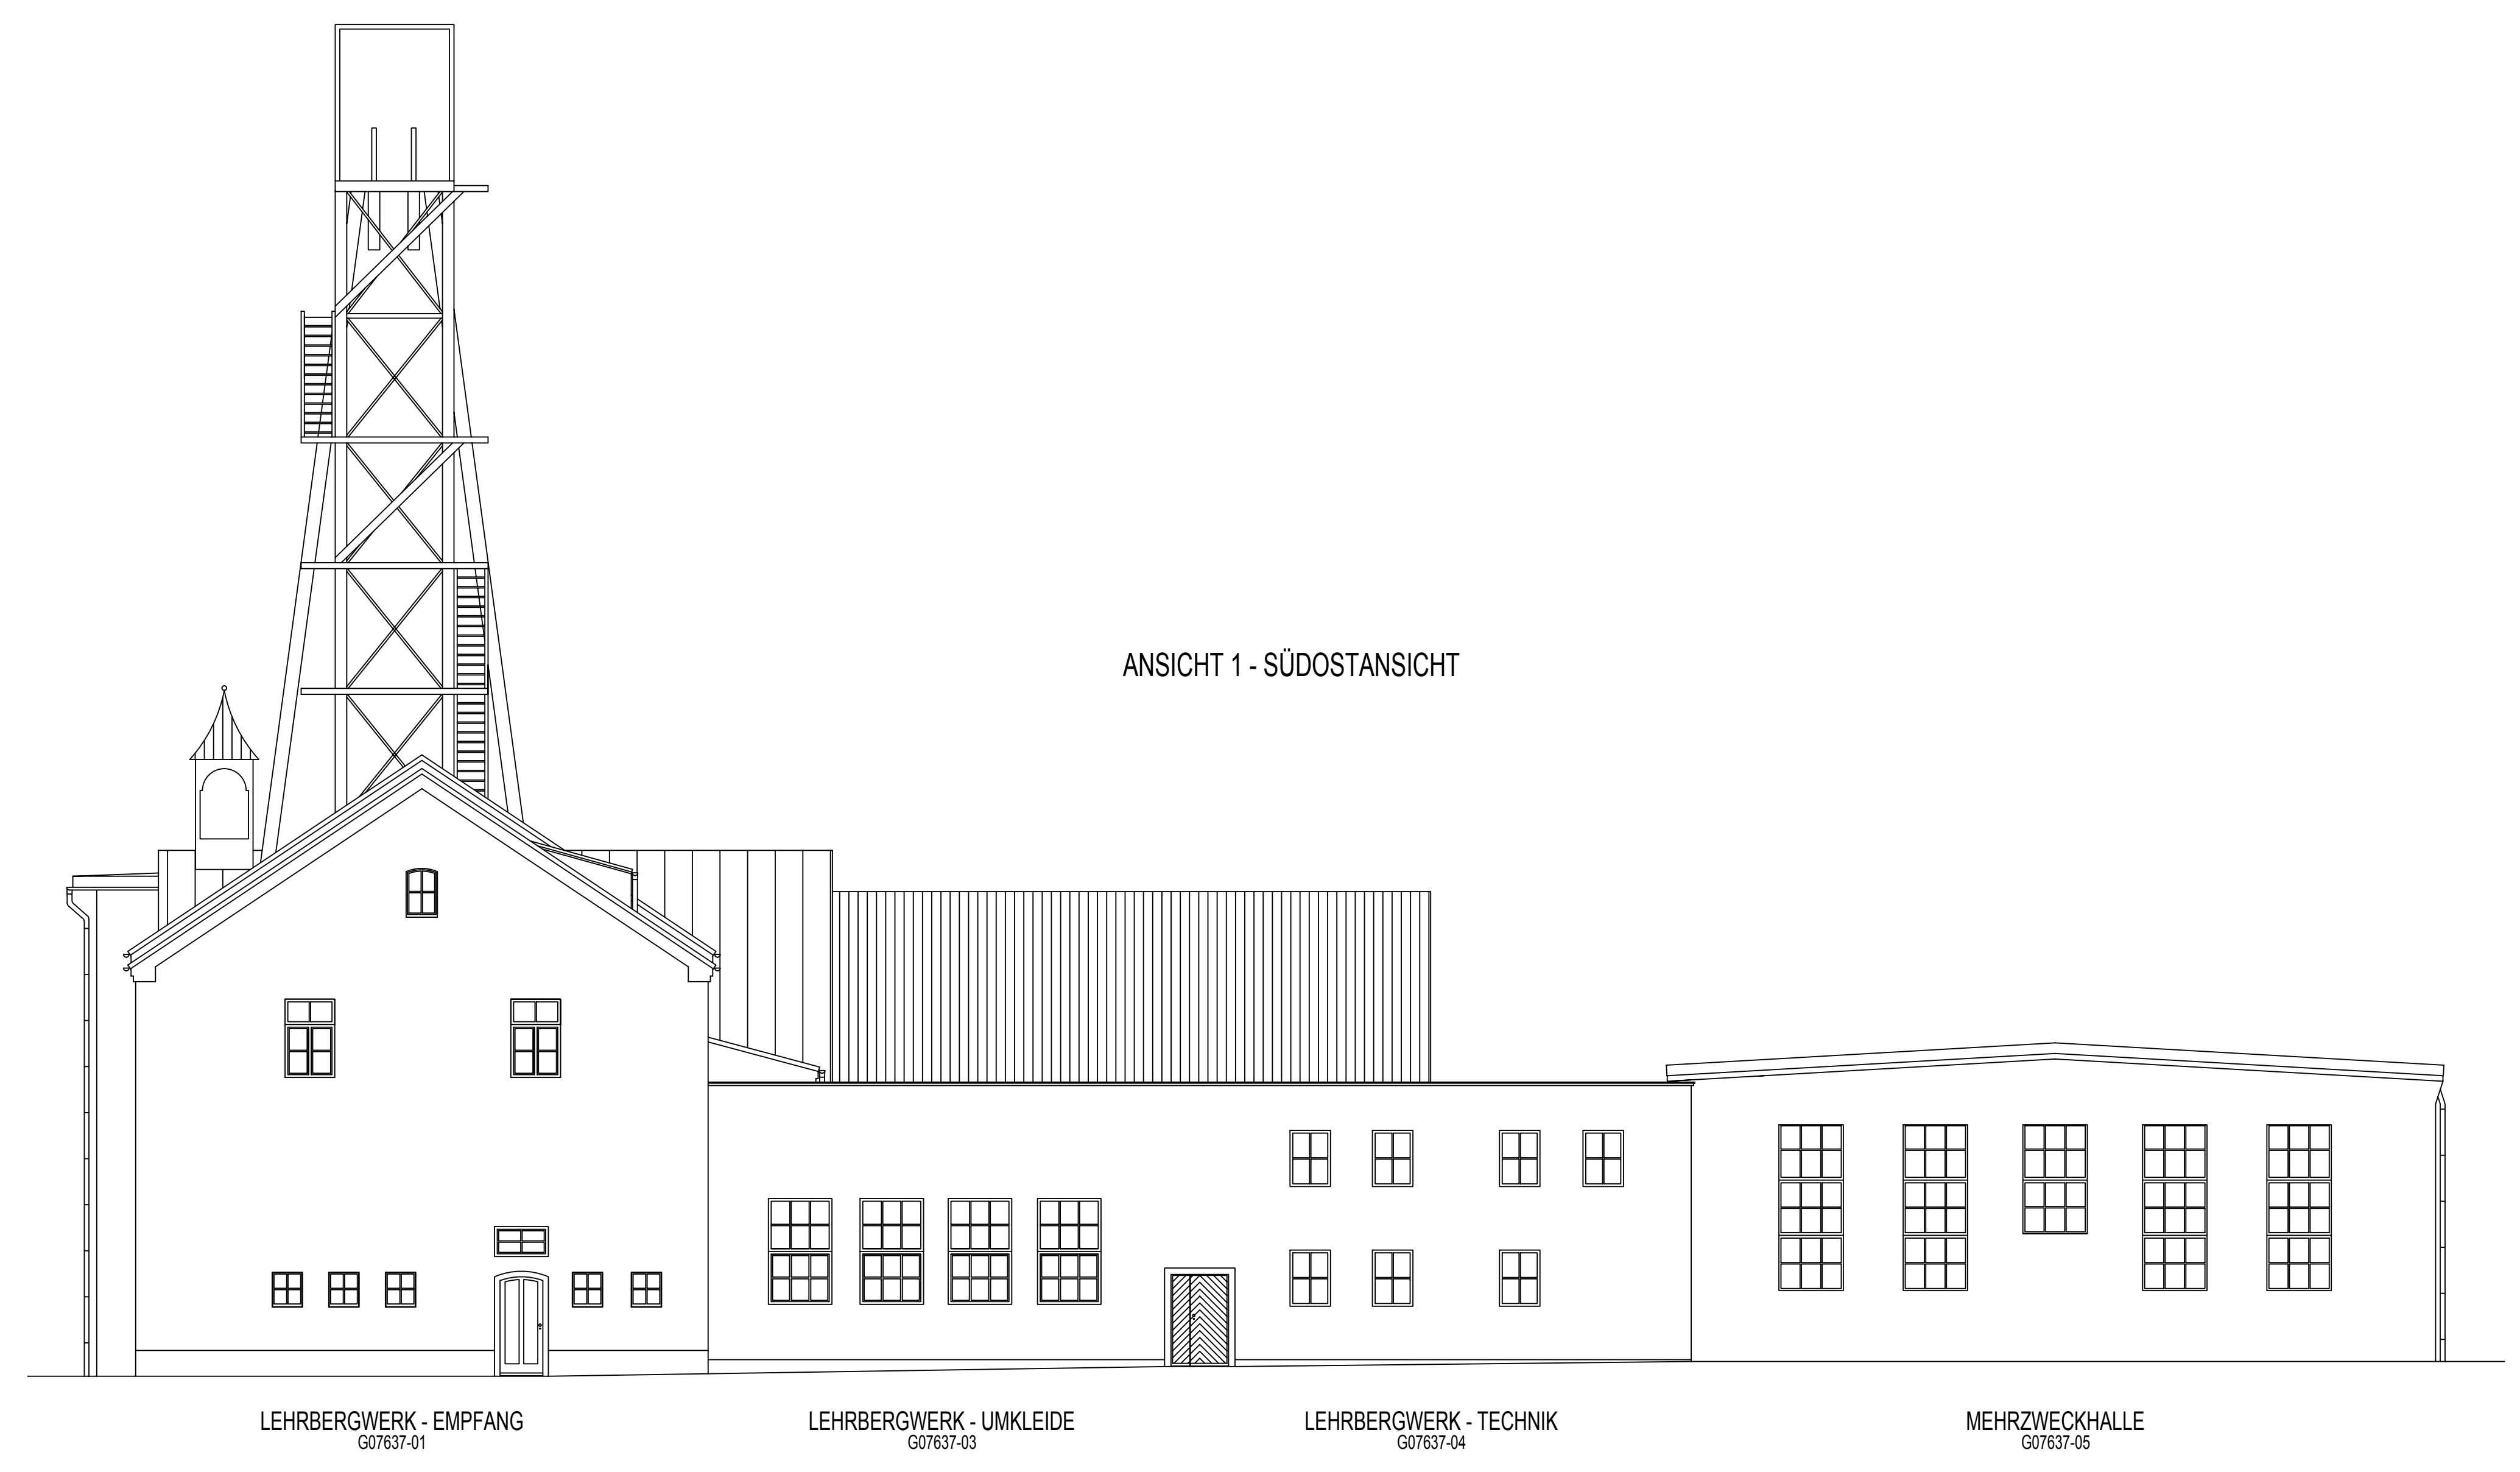

ANSICHT 1 - SÜDOSTANSICHT

LEHRBERGWERK - EMPFANG
G07637-01

LEHRBERGWERK - UMKLEIDE
G07637-03

LEHRBERGWERK - TECHNIK
G07637-04

MEHRZWECKHALLE
G07637-05

0 m 2,5 m 5 m

INDEX	ÄNDERUNG/ERGÄNZUNG	DATUM	NAME

ABGESTIMMT MIT PLANUNGSBETEILIGTEN

ARCHITEKT	STATIK	BIOBÜRO	ELEKTRO	MEDLABOR	AUFZUG	HLB

LAGE/HÖHENSYSTEM:
NN: 428.65 m (OK FFB EG LEHRBERGWERK - EMPFANG)

LEGENSCHAFT / BAUWERK-BAUKÖRPER	IS-OBJEKTNR.	
TU Bergakademie Freiberg	0312160	
Mehrzweckhalle, Lehrbergwerk Karl-Neubert-Bau	LEGENSCHAFT/FOLIO-NR.	
Fuchsmühlweg 9, 09599 Freiberg	L-0312160	
MAGNÄHME	MAGNÄHMENR.	
TU Bergakademie Freiberg	0312160	
Bestandserfassung Reiche Zeche	300	
PLANNHALT	PLANNR.	TEILPLAN
ANSICHTEN	0007	01-01
GEBÄUDEKOMPLEX	CODIERUNG/PLANNHALT	
MEHRZWECKHALLE/LEHRBERGWERK/K-N-BAU	A-SW_SO	
PLANSTAND	MAßSTAB	FORMAT
Bestandspläne	1:100	1189/841
PLANVERFASSER	PLANSTAND	BEARB.STAND
OLAF SPORBERT, FREIER ARCHITEKT	BauAN	B
Winklerstrasse 40 09609 Freiberg	BEARBEITET/GEZEICHNET	PLANDATUM
	Frau Gleisberg	17.12.2012
	UNTERSCHRIFT	
FACHPLANNER	DATENNAME	
XXX	0312160_03.06.07.08.09_11_BauAN_S01_A_S01.dwg	
XXXX-XXX	BEARBEITET/GEZEICHNET	PLANDATUM
	XXX	XX.XX.XXXX
	UNTERSCHRIFT	
BAUHER	UNTERSCHRIFT	UNTERSCHRIFT
Staatbetrieb Sächsisches Immobilien- und Baumanagement		
Niederlassung Chemnitz	DATUM	DATUM
Bismarckstrasse 12 09111 Chemnitz		
Tel: 03731/77344-24		
Fax: 03731/77344-12		

PLANNAMEN: Mehrzweckhalle/Lehrbergwerk/Karl-Neubert-Bau Ansicht 01
DATENNAME: G07637-01_03.04.05.06.07.08.09_11_BauAN_S01_A_S01.dwg

HB = 841 / 1189 (1,00m²)

Allplan 2012