


SCHNITT A3 - A4

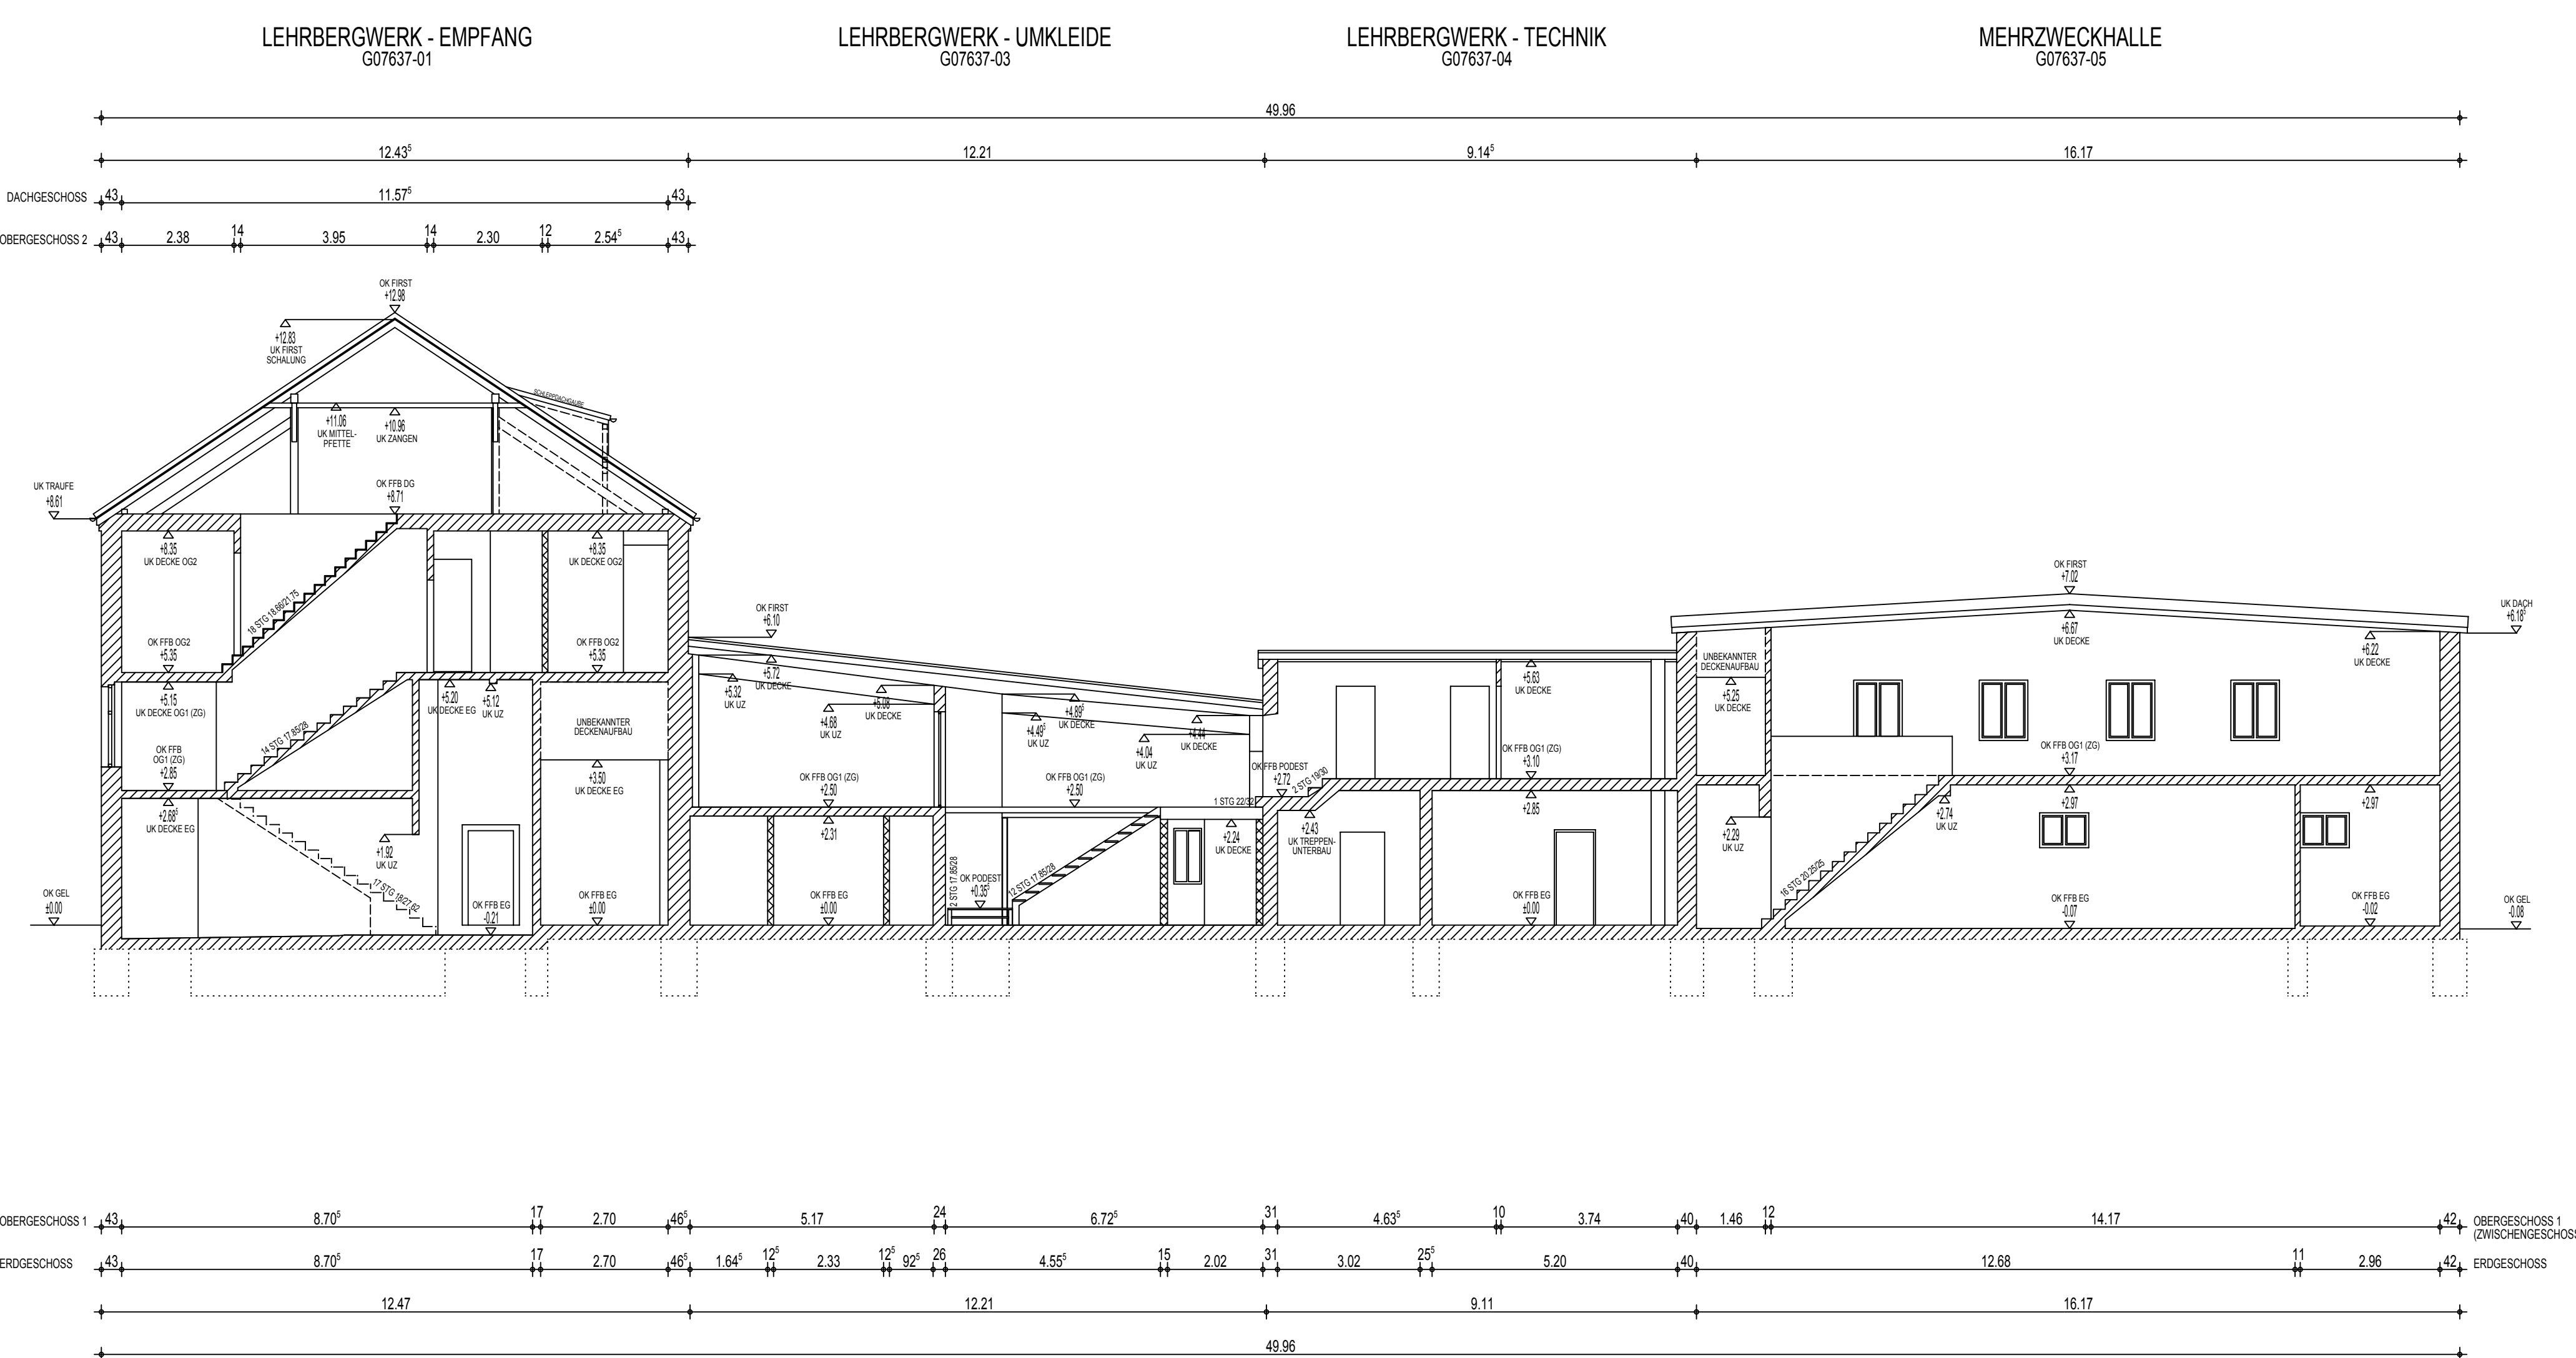

INDEX	ÄNDERUNG	ERGÄNZUNG	DATUM	NAME		
ARBEITSTIMMIG MIT PLANUNGSTEILNEHMENDEN						
ARCHITEKT	STATIK	BIBLIOTHEK	ELEKTRIK	MEDIALAB	AUFZUG	HLB
LAGE-HÖHENSYSTEM NNH: 428.65 m (OK FFB EG LEHRBERGWERK - EMPFANG)						
LEGENSCHAFT / BAUWERK-BALKENKÖRPER TU Bergakademie Freiberg Mehrzweckhalle, Lehrbergwerk/Karl-Neubert-Bau Fuchsmühlweg 9, 09599 Freiberg			IS-OBJEKT-NR. G07637-01/BAUPLAN/07/08/2011 LEGENSCHAFTSNUMMER L-0312160			
MAGNITUDE TU Bergakademie Freiberg Bestandserfassung Reiche Zeche			MAGNITUDE 0312160 300			
PLANNUMMER GEBÄUDEKOMPLEX MEHRZWECKHALLE/LEHRBERGWERK/K-N-BAU			PLANNUMMER 0006 xx-xx			
PLANSTAND Bestandspläne			PLANSTAND BauAN B			
PLANVERFASSER OLAF SPORBERT, FREIER ARCHITEKT Winklerstrasse 40 09609 Freiberg			BEARBEITET/GEZEICHNET Frau Gleisberg 17.12.2012			
FACHPLANNER XXX xxx xxxx-xxx			DATUMNAME G07637-01/03.04.05.06.07.08.09.11_BAUAN_300_A1-A6_x_00.png BEARBEITET/GEZEICHNET XXX UNTERSCHRIFT xxx.xx.xxxx			
BAUHER Staatsbetrieb Sächsisches Immobilien- und Baumanagement Niederlassung Chemnitz			UNTERSCHRIFT UNTERSCHRIFT			
Broschürenstrasse 12 09111 Chemnitz Tel.: 03731/77344-24 Fax: 03731/77344-12			DATUM			

0 m 2.5 m 5 m