

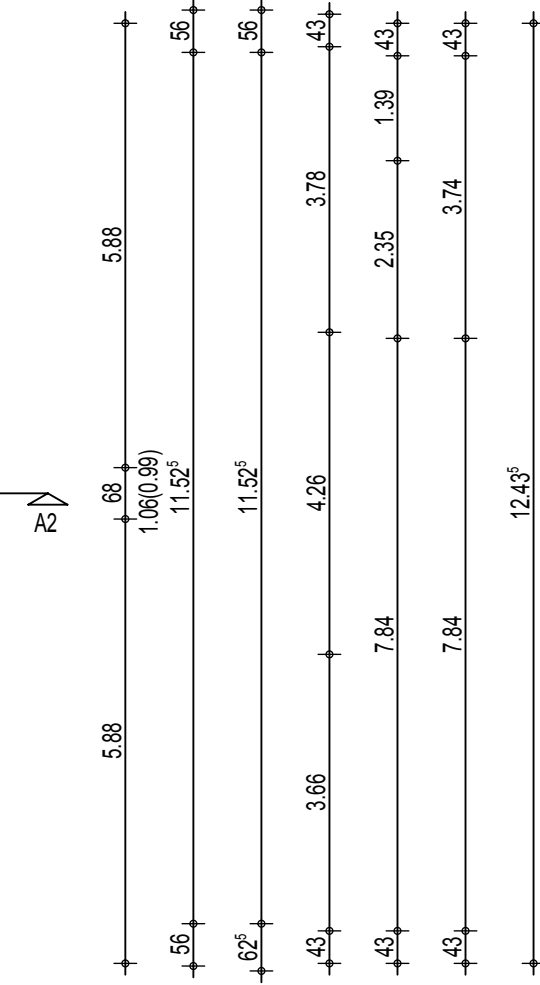


DACHGESCHOSS
LEHRBERGWERK-EMPFANG
G07637-01-04

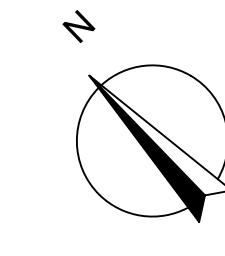

DACHGESCHOSS
LEHRBERGWERK-EMPFANG
G07637-01-04

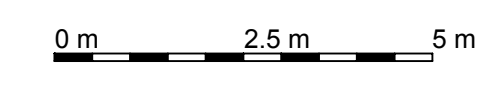

INDEX	ÄNDERUNG/ERGÄNZUNG	DATUM	NAME
ABGESTIMMT MIT PLANUNGSBETEILIGTEN			
ARCHITEKT	STATIK	BIOGRAD	ELEKTRO
		MEDILABOR	AUFZUG
			HLB
LAGE-HÖHENSYSTEM: NN: 428.65 m (OK FFB EG LEHRBERGWERK - EMPFANG)			
LIEGENSCHAFT / BAUWERK-BALKÖRPER TU Bergakademie Freiberg Mehrzweckhalle, Leibrbergwerk/K-N-Haus Fuchsmühlweg 9, 09599 Freiberg		IS-OBJEKTNR. G07637-01-04 LEGENSCHAFTSNUMMER L-0312160	
MAGNUMER TU Bergakademie Freiberg Bestandserfassung Reiche Zeche		0312160 300	
PLANNUMMER GRUNDRISS DACHGESCHOSS GEBÄUDEKOMPLEX MEHRZWECKHALLE/LEHRBERGWERK/K-N-BAU		0005 xx-xx G-DG COVERLUNG PLANNHALT MASSSTAB: 1:100 1189/41	
PLANSTAND Bestandspläne		PLANSTAND BEARBEITET BauAN B	
PLANVERFASSER OLAF SPORBERT, FREIER ARCHITEKT Winklerstrasse 40 09660 Freiberg		BEARBEITET/GEZEICHNET Frau Gleisberg 17.12.2012 UNTERSCHRIFT	
FACHPLANNER XXX xxx xxxx-xxx		BEARBEITET/GEZEICHNET XXX xxx xxxx-xxx UNTERSCHRIFT	
BAUHER Staatbetrieb Sächsisches Immobilien- und Baumanagement Niederlassung Chemnitz Bismarckstr. 12 09111 Chemnitz Tel: 03731/77344-24 Fax: 03731/77344-12		UNTERSCHRIFT UNTERSCHRIFT DATUM DATUM	
PLANNAME: Mehrzweckhalle/Leibrbergwerk/K-N-Haus/Best-Bau-DG DATUMNAME: G07637-01-04_BauAN_300_G-DG_x-00.dwg			
HB = 841 / 1189 (1,00m ²)			
Allplan 2012			