



ANSICHT 7 - SÜDWESTANSICHT

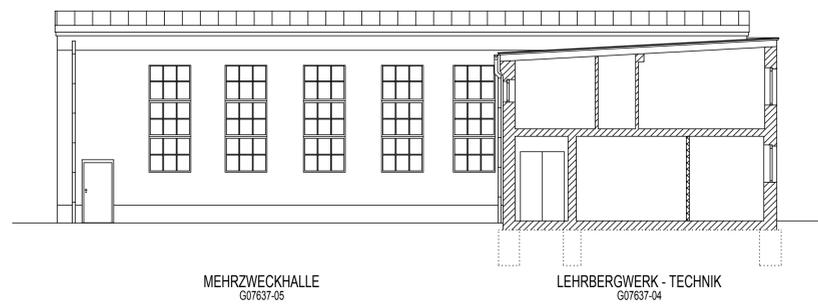

ANSICHT 8 - SÜDOSTANSICHT

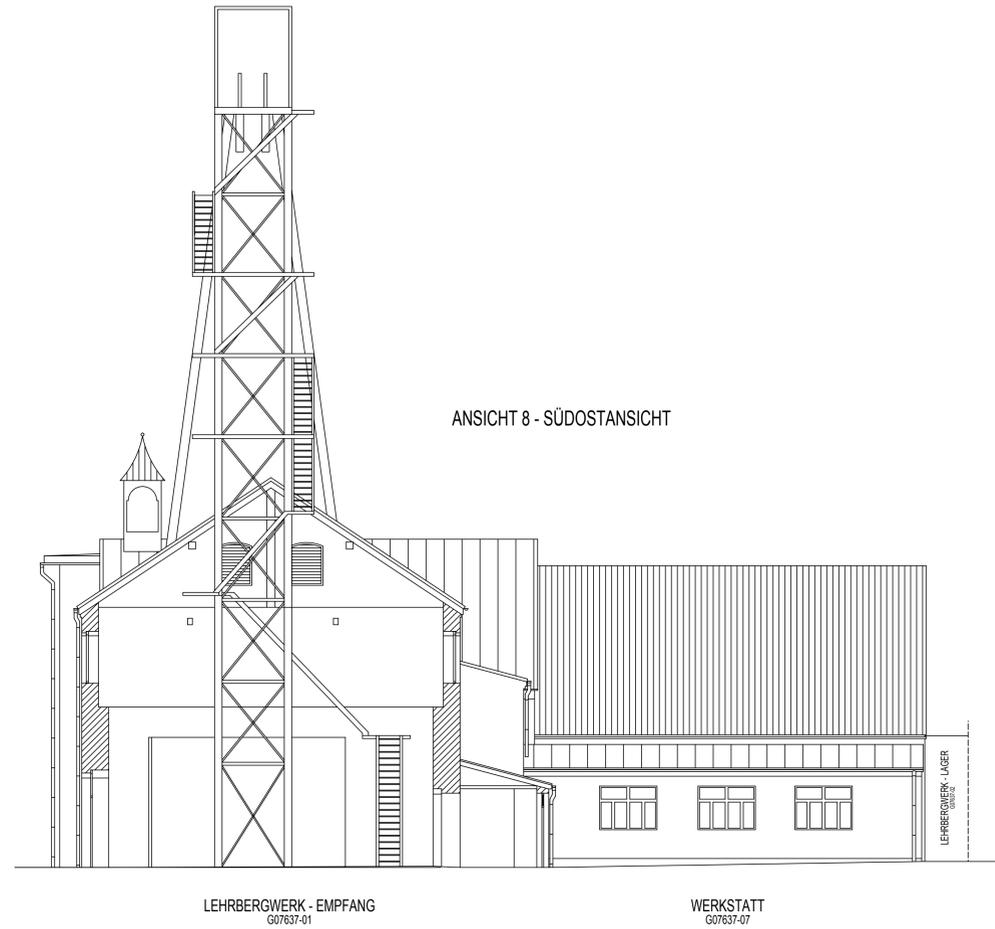

0 m 2,5 m 5 m

INDEX	ÄNDERUNG	ERGÄNZUNG	DATUM	NAME

ABGESTIMMT MIT PLANUNGSBETEILIGTEN						
ARCHITEKT	STATIK	ING.-BAU	ELEKTRO	MED/LABOR	AUFZUG	HLS

LAGE-HÖHENSYSTEM
 NHN: 428.65 m (OK FFB EG LEHRBERGWERK - EMPFANG)

LEGENSCHAFT / BAUWERK-BAUKÖRPER
TU Bergakademie Freiberg
 Mehrzweckhalle / Lehrbergwerk / Karl-Neubert-Bau
 Fuchsmühlweg 9, 09599 Freiberg

IS-OBJEKT-NR.
G07637-01.03.04.05.06.07.08.09.11

LEGENSCHAFTSNUMMER
L-0312160

MAßNAHME
TU Bergakademie Freiberg
Bestandserfassung Reiche Zeche

MAßNAHMENR.
0312160

KGR
300

PLANNHALT
ANSICHTEN
GEBÄUDEKOMPLEX
MEHRZWECKHALLE/LEHRBERGWERK/K.-N.-BAU

PLANNR.
0007

TEILPLAN
01-04

CODIERUNG PLANNHALT
A-SW,SO

MASSTAB
1:100

FORMAT
1189x944

PLANSTAND
Bestandspläne

PLANNSTAND
BauAN

BEARB. STAND
B

PLANVERFASSER
OLAF SPORBERT, FREIER ARCHITEKT
Winklerstrasse 40
09669 Frankenberg

REARBEITET/ GEZEICHNET
Frau Gleisberg

PLANNSTUMM
17.12.2012

DATEINAME
G07637-01.03.04.05.06.07.08.09.11_BauAN_300_A_SW_SO_x_04.dwg

BEARBEITET/ GEZEICHNET
XXX

PLANDATUM
XX.XX.XXXX

FACHPLANNER
XXX
xxx
xxxxx xxx

UNTERSCHRIFT

BAUHERR
Staatsbetrieb Sächsisches Immobilien- und Baumanagement
Niederlassung Chemnitz

UNTERSCHRIFT

UNTERSCHRIFT

DATUM

DATUM

09111 Chemnitz
 Brückenstrasse 12
 09111 Chemnitz
 Tel.: 03731/77344-24
 Fax: 03731/77344-12

DATUM

PLANNNAME: Mehrzweckhalle/Lehrbergwerk/Karl-Neubert-Bau Ansichten 04
 DATEINAME: G07637-01.03.04.05.06.07.08.09.11_BauAN_300_A_SW_SO_x_04.dwg
 H/B = 594 / 1189 (0.71m²)