


Vertikalschnitt A-A

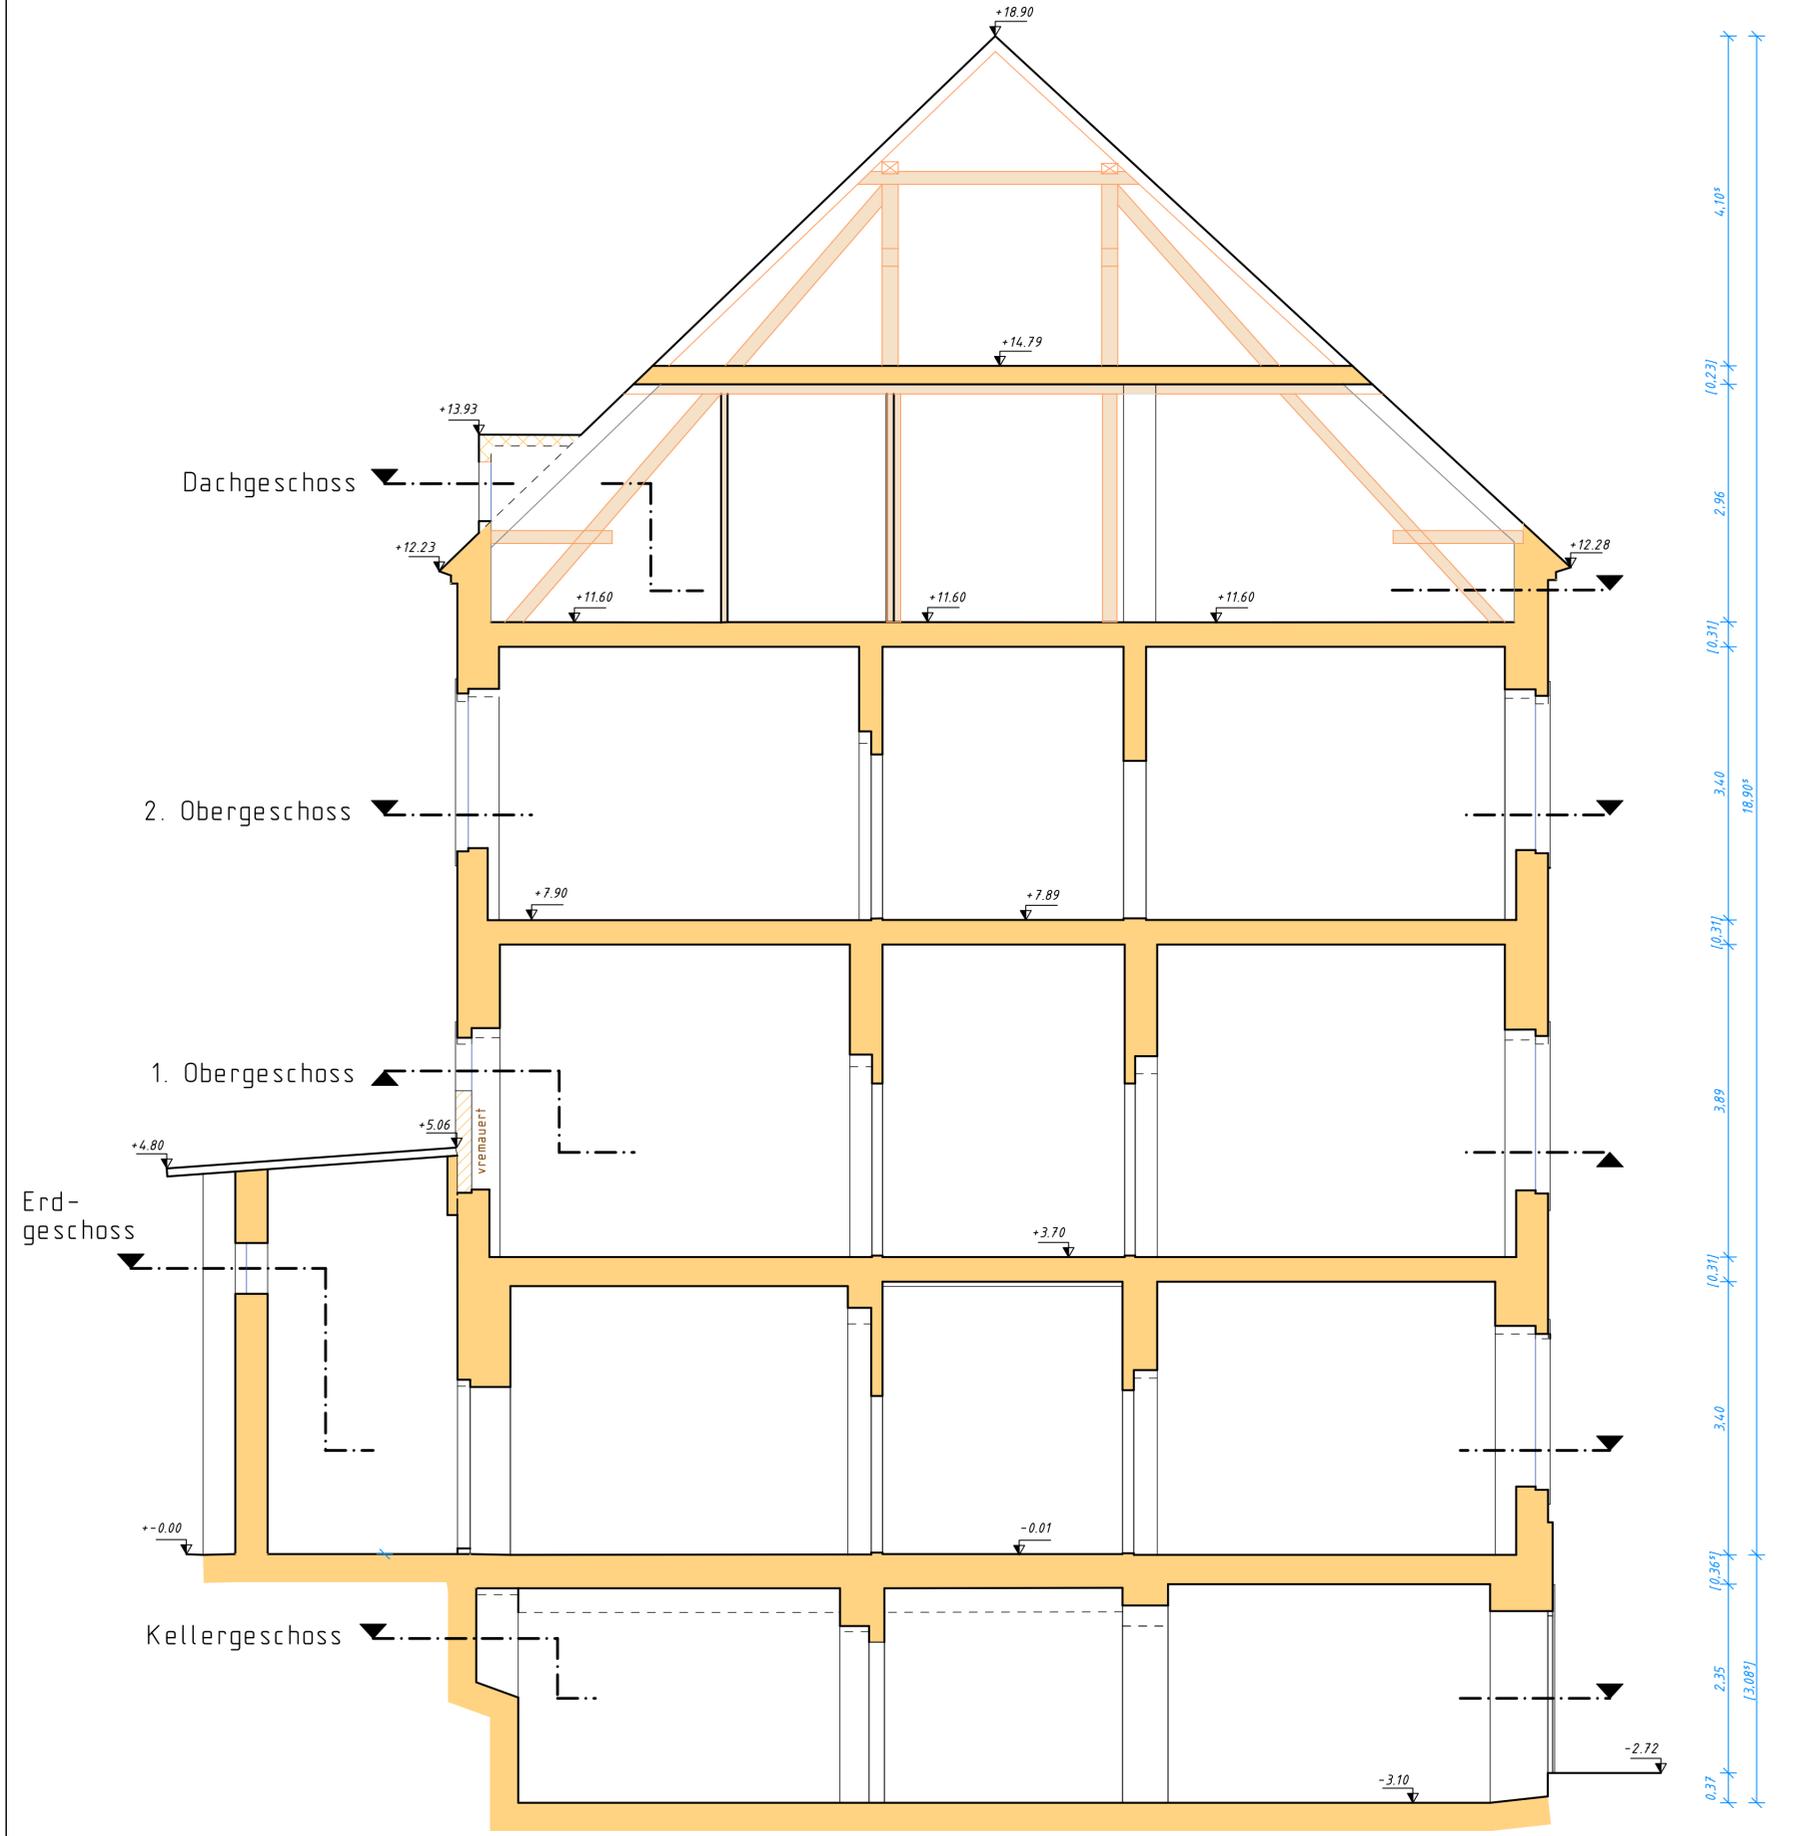

|  |   |   |
|--|---|---|
| <p>Gebäudehöhennullpunkt (OK OFF Erdgeschoß am Eingang)<br/>± 0,00 = 475,41 m ü. DHHN92</p>  |   |   |
| <p>Dieser Plan ist urheberrechtlich geschützt.<br/>Bei Weiterverwendung ist die Vermessungsbüro Ritter GmbH anzugeben.</p>   |   |   |
| <p>Hersteller:<br/><b>VERMESSUNGSBÜRO RITTER GmbH</b><br/>Lindenstr. 24<br/>08280 Aue<br/>Tel.: 03771/51158<br/>Fax: 03771/51750<br/>E-mail: VB.Ritter@t-online.de</p> | <p>Auftraggeber:<br/><b>Große Kreisstadt Stollberg</b><br/>Hauptmarkt 1<br/>09366 Stollberg</p> |  |
| <p>Gebäudebestandsplan,<br/>Areal Stalburc Hoheneck,<br/>Ostflügel,<br/>Vertikalschnitt A-A</p>  |   | <p>Maßstab<br/>1 : 50</p>   |
| <p>Landkreis : Erzgebirge</p>  | <p>Auftrags-Nr.: 092/23</p>   | <p>gemessen: Hänel / Ritter Januar 2024</p>   |
| <p>Gemeinde : Stollberg</p>  | <p>Blattzahl: 6 Blatt: 6</p>  | <p>gezeichnet: Hänel 07.02.2024</p>   |
| <p>Gemarkung : Stollberg</p>   | <p>Format : 700 x 550</p>   | <p>geprüft:</p>   |
|  | <p>Lagebezug: G.-K.-Bessel RD83</p>   | <p>Aue, den</p>   |
|  | <p>Höhenbezug: DHHN92/lokal</p>   | <p>.....<br/>Geschäftsführer</p>  |