


Lageplanausschnitt 1 : 250

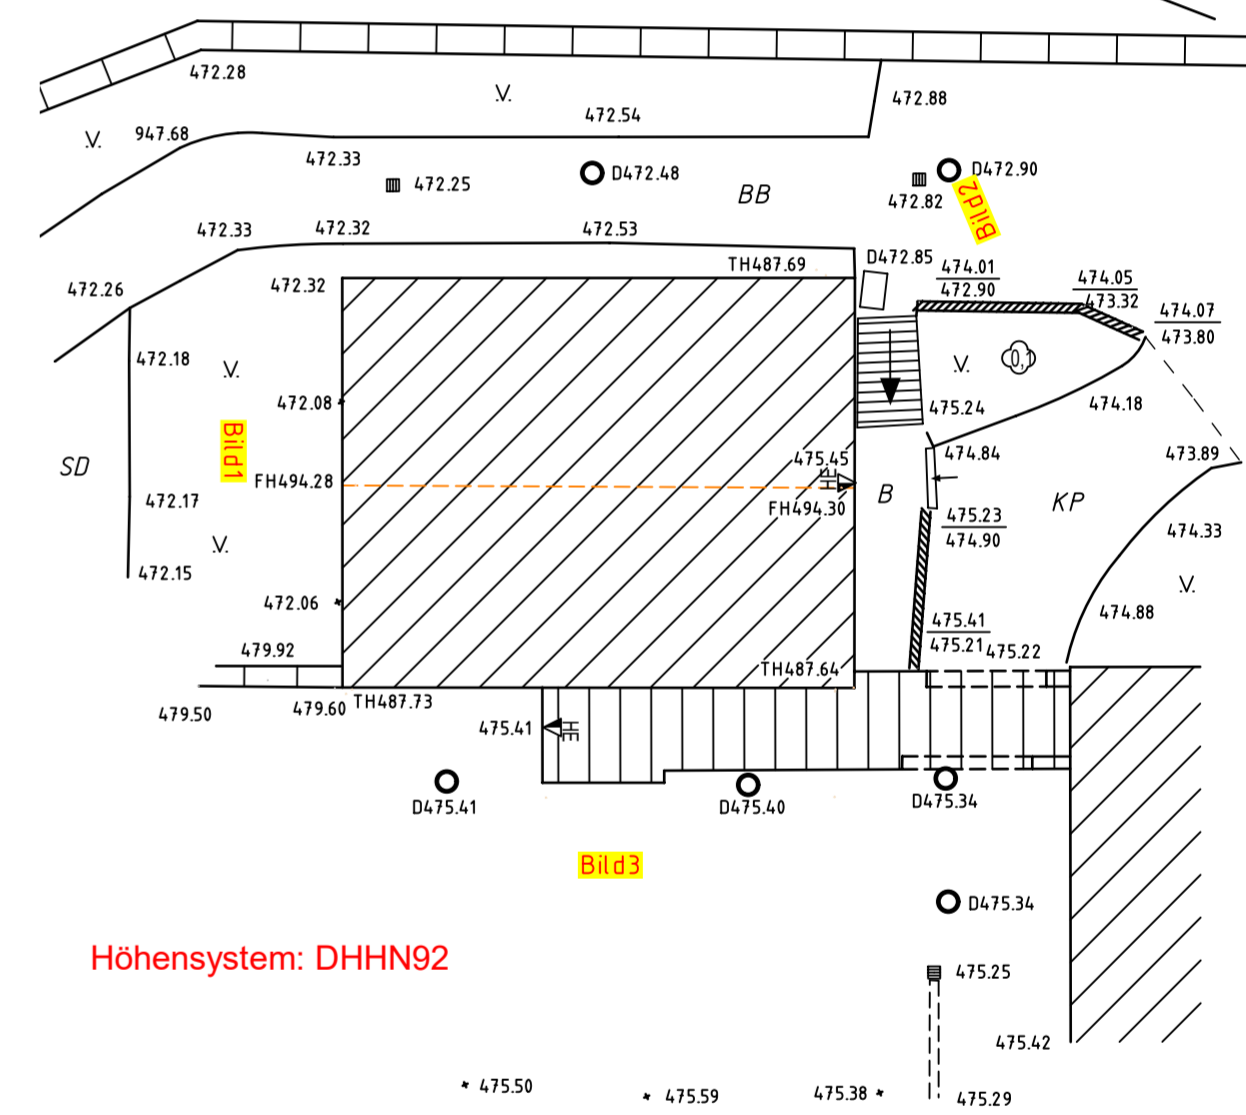

Höhensystem: DHHN92

Gebäudehöhenullpunkt (OK OFF Erdgeschoß am Eingang)
± 0,00 = 475,41 m ü. DHHN92

Dieser Plan ist urheberrechtlich geschützt.
Bei Weiterverwendung ist die Vermessungsbüro Ritter GmbH anzugeben.

Hersteller:
VERMESSUNGSBÜRO RITTER GmbH
Lindenstr. 24
08280 Aue
Tel.: 03771/51158
Fax: 03771/51750
E-mail: VB.Ritter@t-online.de



Auftraggeber:
Große Kreisstadt Stollberg
Hauptmarkt 1
09366 Stollberg



Gebäudebestandsplan,
Areal Stalburc Hoheneck,
Ostflügel,
Horizontalschnitt 1. Obergeschoss

Maßstab
1 : 50

Landkreis : Erzgebirge	Auftrags-Nr.: 092/23	gemessen: Hänel / Ritter Januar 2024
Gemeinde : Stollberg	Blattzahl: 6 Blatt: 3	gezeichnet: Hänel 07.02.2024
Gemarkung : Stollberg	Format : 700 x 420	geprüft:
	Lagebezug: G.-K.-Bessel RD83	Aue, den
	Höhenbezug: DHHN92/lokal	Geschäftsführer