







Bestandsplanauszug

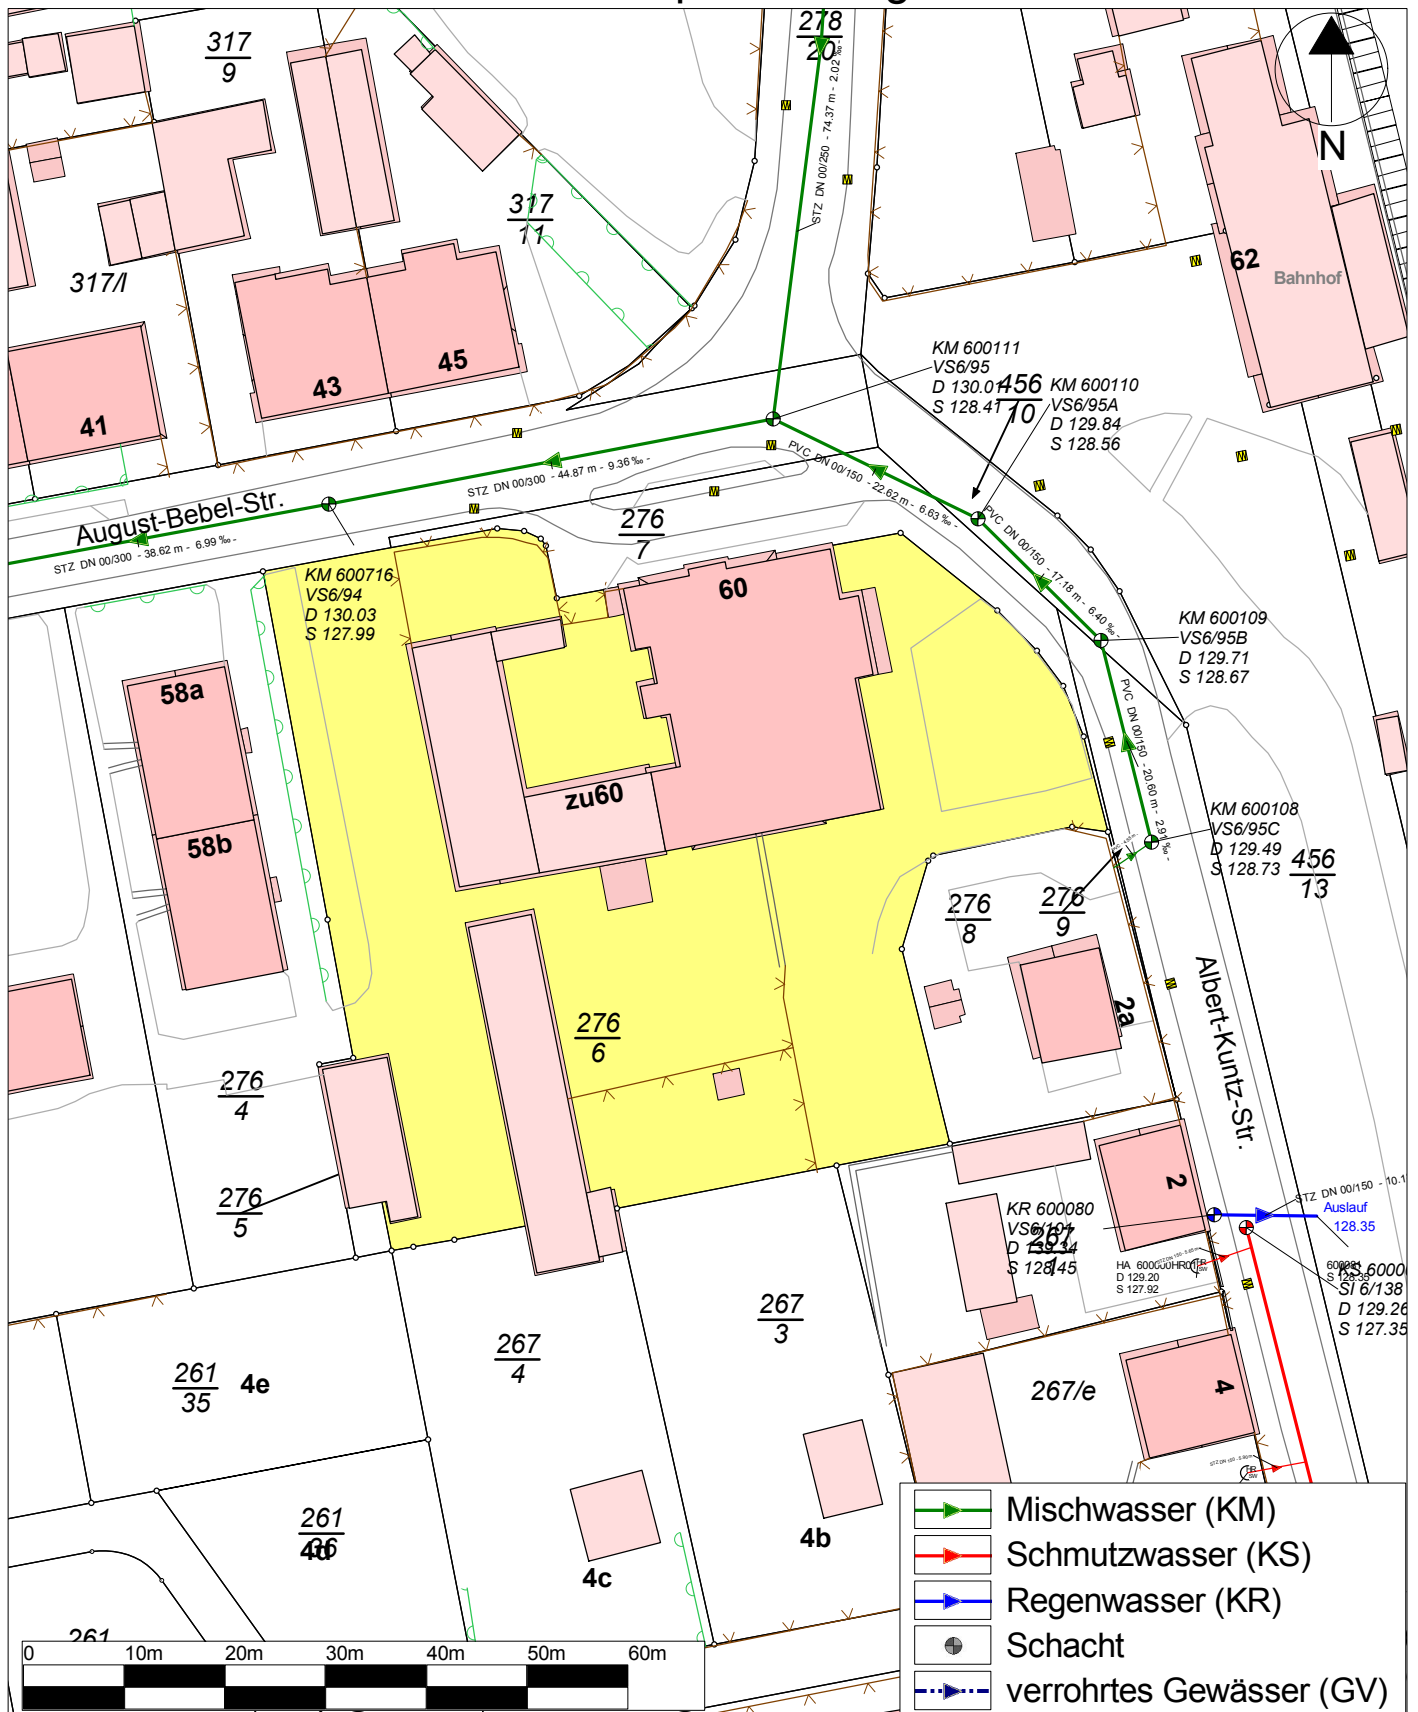

-  Mischwasser (KM)
-  Schmutzwasser (KS)
-  Regenwasser (KR)
-  Schacht
-  verrohrtes Gewässer (GV)



AZV Parthe
 Am Klärwerk
 04451 Borsdorf

Tel.: 034291/ 439 - 49
 Fax.: 034291/ 439 - 39

Für die Lagegenauigkeit wird keine Gewähr übernommen! Sohlhöhen sind in jedem Fall vor Ort zu überprüfen!

Ort/Ortsteil:	Beucha	Datum:	16.07.2020
Straße:	August-Bebel-Straße 60	Bearbeiter:	Herr Porzig
Bemerkungen/Hinweise:	Zur Lage der Hausanschlussleitungen liegen dem AZV Parthe keine Informationen vor!	Höhenbezug:	DHHN'2016
		Maßstab:	1:750