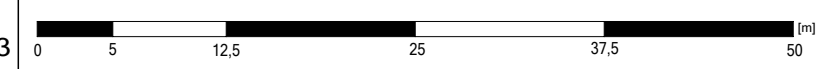

 <p>Versorgungsbetriebe Hoyerswerda GmbH www.vbh-hoy.de</p>	Kategorie: Bestandsplan (WEB)	Mehrspartenplan
	Maßstab: 1: 500	M. Neumann
	Hoyerswerda	
	Sandwäsche	
<p>Leitungsauskunft Reg. Nr: 80_2023</p>		
<p>Lage: ETRS89 Höhe: DHHN92</p>	<p>Datum: 02.02.2023</p>	


 Gilt nur zusammen mit "Merkblatt für Bauarbeiter".
 Dieser Plan ist Eigentum der VBH. Nachdruck, Ver-
 vielfältigung und Weitergabe an Dritte nur mit Geneh-
 migung der VBH. Die örtliche Lage der Leitungen /
 Anlagen kann von den Angaben im Plan abweichen.
 Die Darstellung erfolgt ohne Gewähr. Event vorhandene
 Katasterinformationen dienen zur Übersicht.