

Index	Datum	Erläuterung	Name
A			




**Städtisches Klinikum Dresden**  
Standort: Neustadt /Trachau

Objekt: Industriestrasse 40, 01129 Dresden  
**Haus A-D**

Planinhalt: Grundriss Kellergeschoss  
Bestandsplan

Planerstellung		Fachplaner	
Liegenschaft	Gebäude	Datum	Standort
2-SKD Industriest.	2-Haus A-D	24-Jul-14-Kellergeschoss	SKDN
Format	Maßstab	Planerstellung	Planänderung
1900/841	1:100	12/2015	01/2019

DATE: 2-AD-U1-GR-B-000\_F

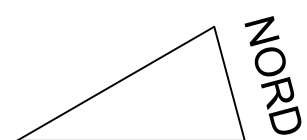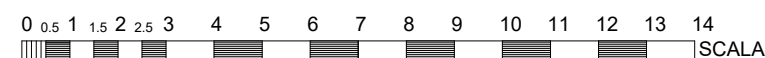

Index	Datum	Erläuterung	Name



**Bauherr:**  
**Städtisches Klinikum Dresden**  
Standort: Friedrichstadt

Objekt: Friedrichstrasse 41, 01067 Dresden  
**Haus Z**

Planinhalt: Grundriss Ebene 5  
Bestandsplan

Planerstellung		Fachplaner	
Liegenschaft	Gebäude	Datum	Standort
1-SKDF Friedrichstr.	2-Haus Z	12-5-Obergeschoss	SKDF
Format	Maßstab	Planerstellung	Planänderung
1189x594	1:100	11/1985	01/2019

DATE: 1-Z-E5-GR-B-000\_J

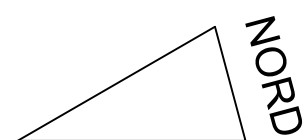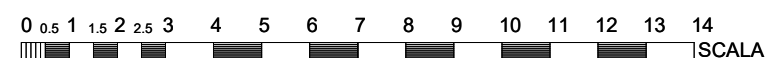

Index	Datum	Erläuterung	Name



**Bauherr:**  
**Städtisches Klinikum Dresden**  
Standort: Weißer Hirsch

Objekt: Heinrich-Colta-Str.12, 01324 Dresden  
**Haus 1**

Planinhalt: Grundriss 5. OG  
Bestandsplan

Planerstellung		Fachplaner	
Liegenschaft	Gebäude	Datum	Standort
3-SKDW WH	01-Haus 1	01-1	SKDW
Format	Maßstab	Planerstellung	Planänderung
1189x594	1:100		

DATE: 3-01-E5-GR-B-000\_J

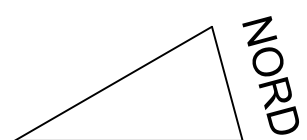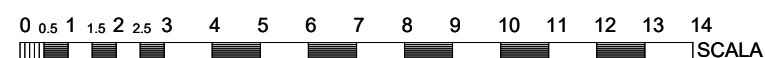

Index	Datum	Erläuterung	Name

**Bauherr:**  
**Städtisches Klinikum Dresden**  
Geriatrische Rehabilitationsklinik

Objekt: Allonaer Strasse 2, 01159 Dresden

Planinhalt: Grundriss EG  
Bestandsplan

Planerstellung		Fachplaner	
Liegenschaft	Gebäude	Datum	Standort
4-SKDL GL	GL	GL = TC	SKDL
Format	Maßstab	Planerstellung	Planänderung
1189x594	1:100		

DATE: 4-GL-E0-GR-B-000\_J

