


Salzlandkreis				Maßstab:
2099	Tag	Name		1:100
Bauh.	1910	Laureth	Sekundarschule "Seeland"	
Geogr.	2210	Kathie	Schulstraße 15, Nachterstedt	
			Bestandszeichnung	
Blatt-Nr.:				
65-187/09				SCHNITT A-A u. NORDBESTANSICHT

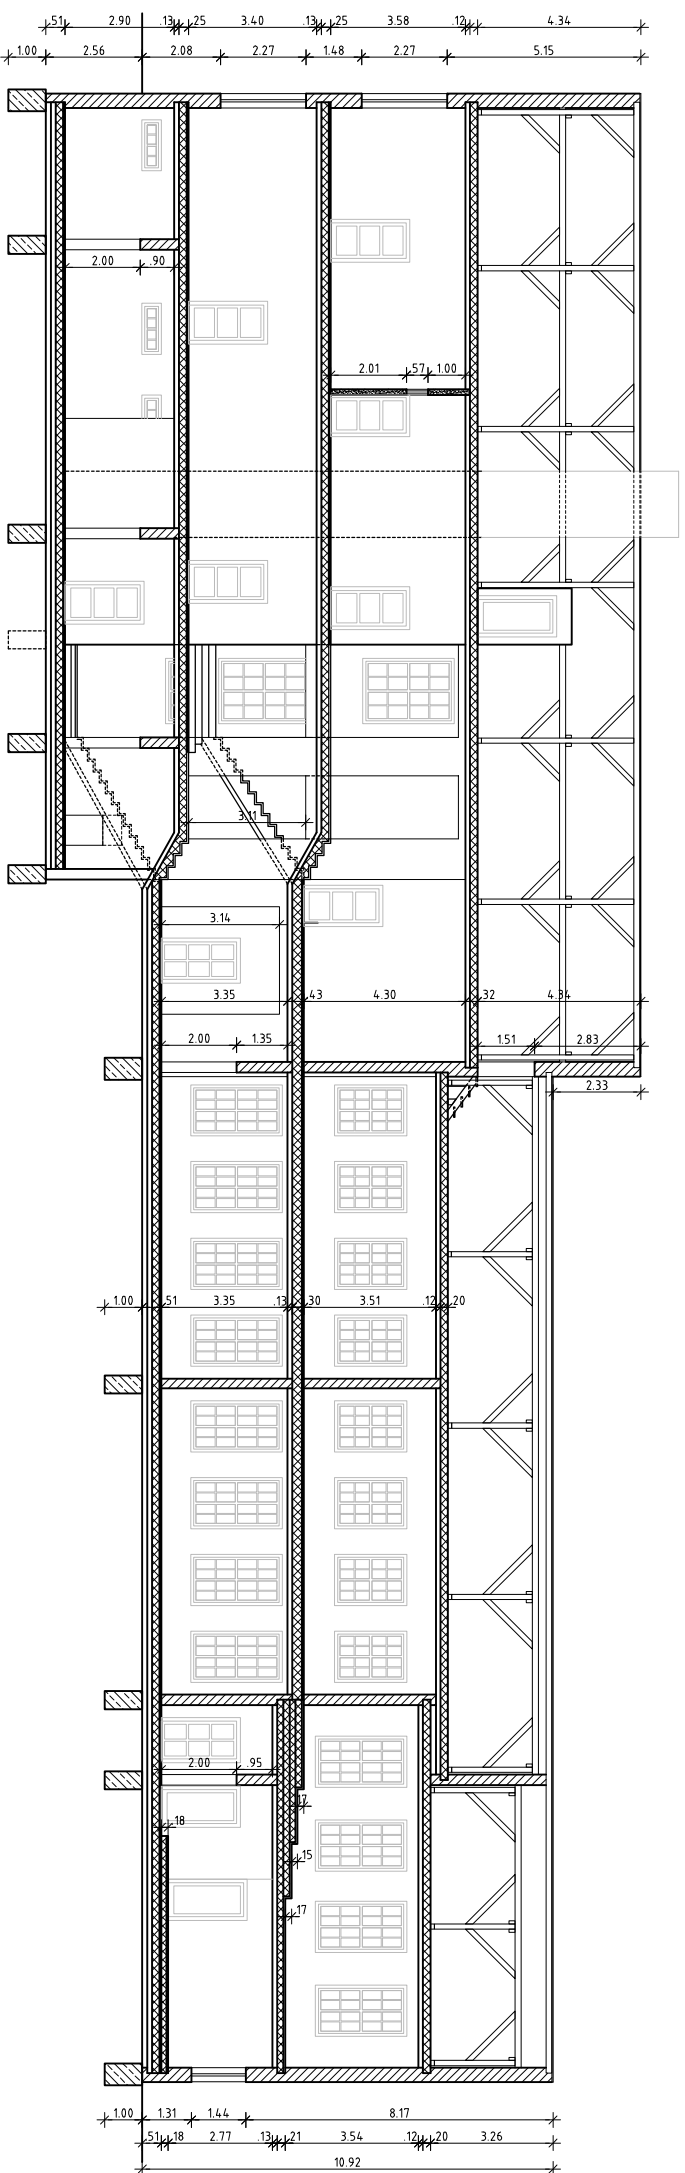

Salzlandkreis				Maßstab:
2099	Tag	Name		1:100
Bauh.	1910	Laureth	Sekundarschule "Seeland"	
Geogr.	2210	Kathie	Schulstraße 15, Nachterstedt	
			Bestandszeichnung	
Blatt-Nr.:				
65-190/09				SCHNITT F-F