


Salzlandkreis				Maststab: 1:100
Jahr	Tag	Name	Blatt-Nr.:	
2009				
Bauh.	19.10	Lanrein	Sekundarschule "Seeland"	
Gez.	02.11	Kirchle	Schulstraße 15, Nachterstedt	
Gepr.			Bestandszeichnung	
Blatt-Nr.:				
65-193/09				
NORDWESTANSICHT				

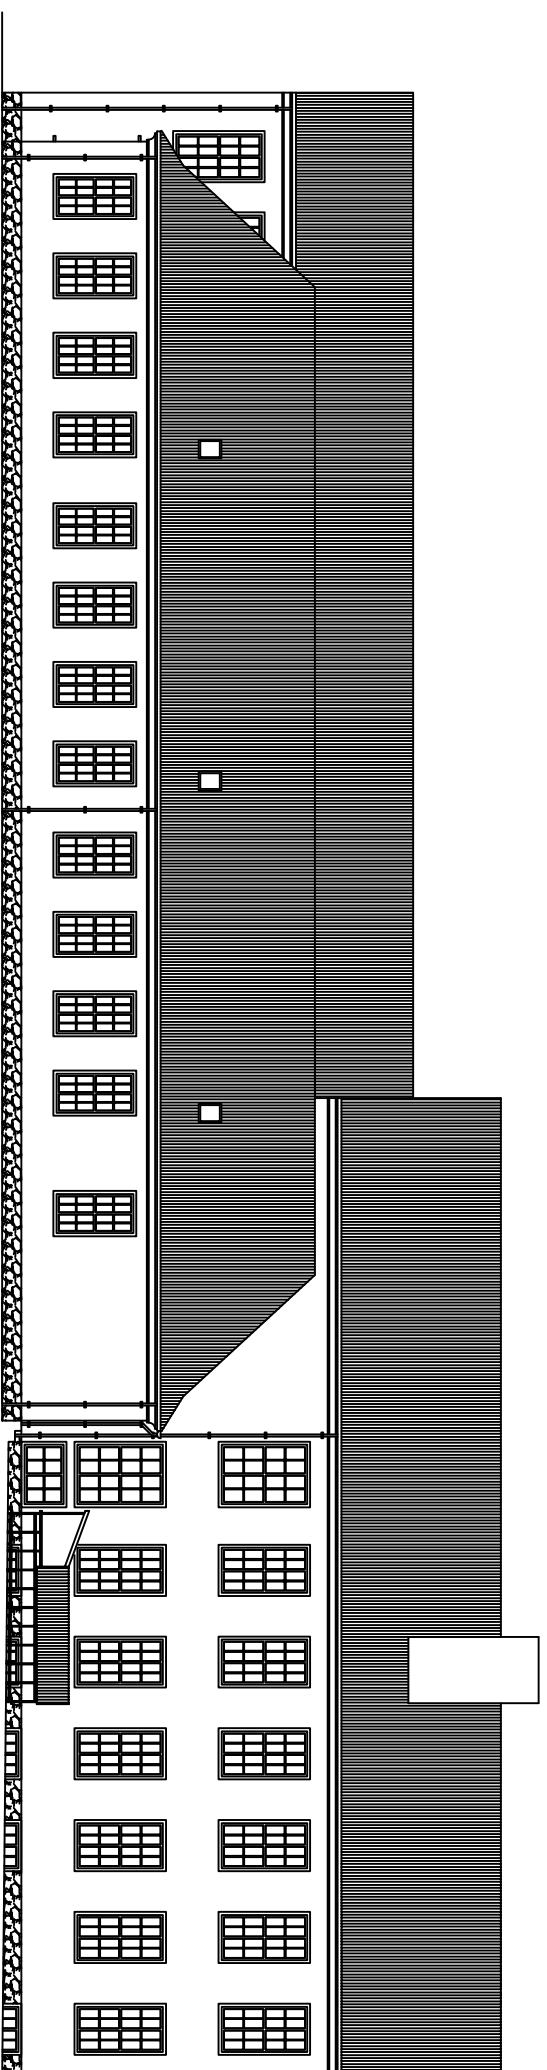

Salzlandkreis				Maststab: 1:100
Jahr	Tag	Name	Blatt-Nr.:	
2009				
Bauh.	19.10	Lanrein	Sekundarschule "Seeland"	
Gez.	02.11	Kirchle	Schulstraße 15, Nachterstedt	
Gepr.			Bestandszeichnung	
Blatt-Nr.:				
65-194/09				
SUEDOSTANSICHT				