


Salzlandkreis				Maßstab:
2009	Tag	Nome		
Beinh.	19/0	Launeh	Sekundarschule "Seeland"	
Ort:	30/0	Kiehe	Schulstraße 15, Nachterstedt	1:100
Geogr.			Bestandszeichnung	
Bauteil-Nr.:				
65-192/09				SÜDWESTANSICHT

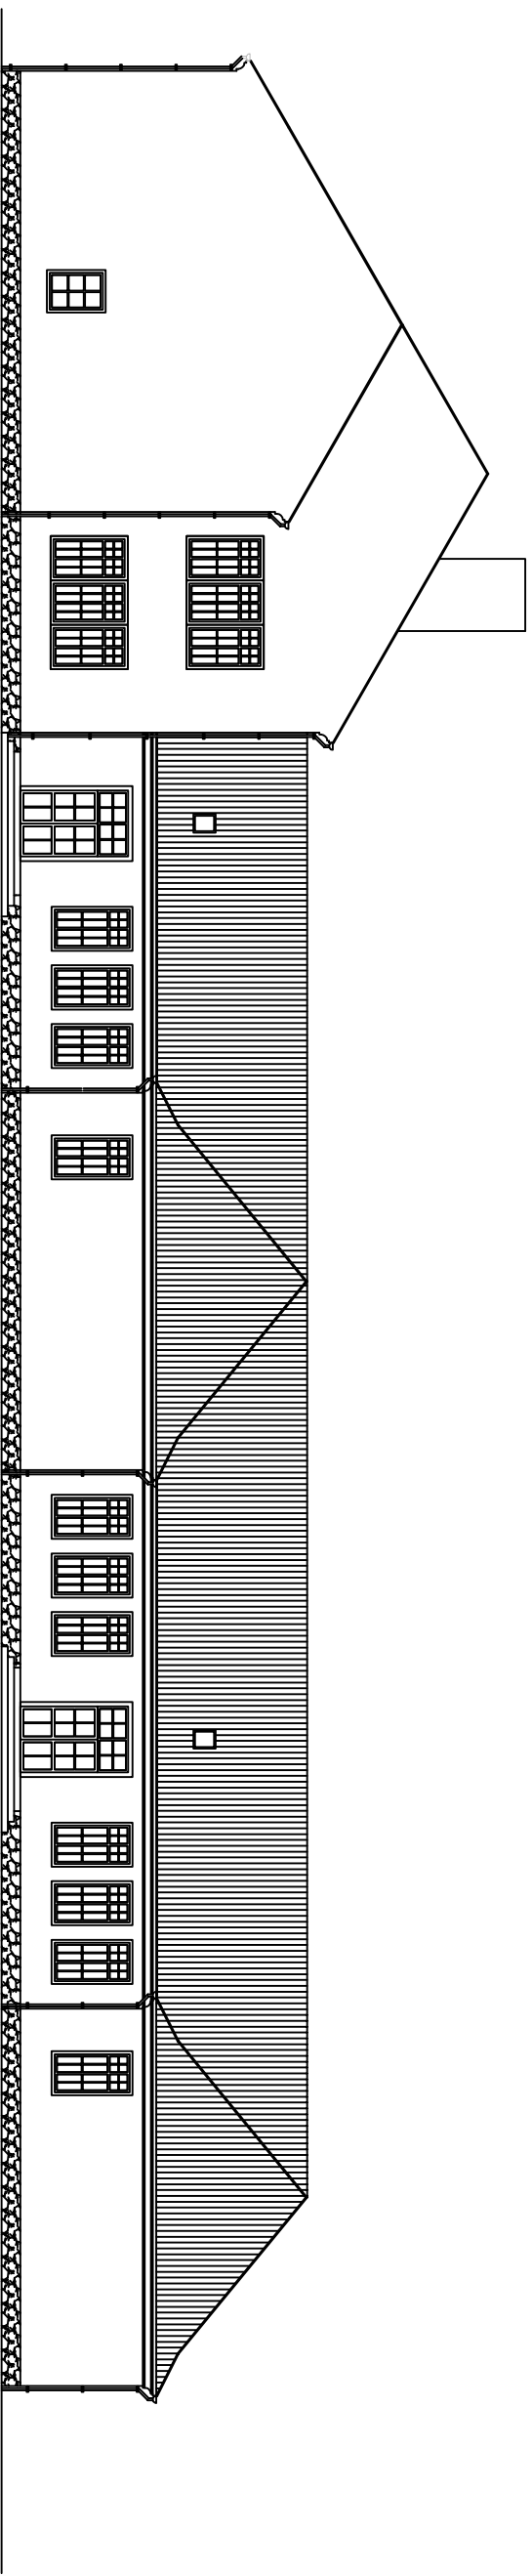

Salzlandkreis				Maßstab:
2009	Tag	Nome		
Beinh.	19/0	Launeh	Sekundarschule "Seeland"	
Ort:	30/0	Kiehe	Schulstraße 15, Nachterstedt	1:100
Geogr.			Bestandszeichnung	
Bauteil-Nr.:				
65-191/09				NORDOSTANSICHT