


Index	Datum	Erläuterung	Name
B	20.10.2019	Vor Ort Begehung für FW-Doku, BMA	KP
A	16.06.2016	Überprüfung Grundriss/Grundrissaktualisierung	NB

PLAN DIGITALISIERT - ALLE MASSE SIND VOM UNTERNEHMER EIGENVERANTWORTLICH ZU PRUEFEN!  
EINGETRAGENE HOEHENMASSE BEZIEHEN SICH GRUNDSAETZLICH AUF OBERKANTE FERTIGFUSSBODEN !




Bauherr:  
**Städtisches Klinikum Dresden**

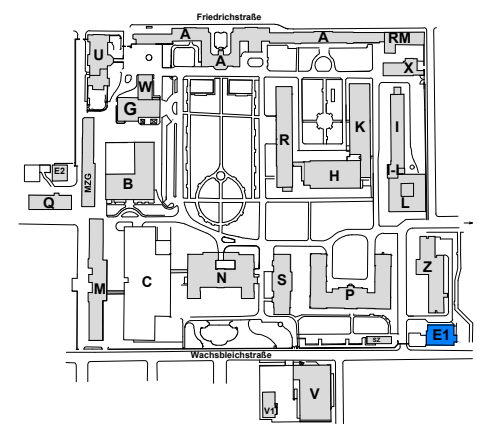

Standort: Friedrichstadt

Objekt  
**Friedrichstrasse 41, 01067 Dresden**  
**ELT Gebäude 1 - Ost**

Planinhalt  
**Grundriss Ebene -1**  
**Bestandsplan**

Planerstellung  <b>INFOTEC Bauconsult GmbH</b> Steglichstr. 38 01324 Dresden Tel.:0351/26222-0 Fax:0351/26222-300		Planänderung  <b>Städtisches Klinikum Dresden</b> Ressort Technik und Wirtschaft Abteilung Bau und Technik	
---	--	--	--

Liegenschaft 1-SKDF Friedrichstr.	Gebäude E1-ELT 1-Ost	Ebene E1.-1-Ebene -1	<b>SKDF</b>
Format <b>420x297</b>	Maßstab <b>1:100</b>	Planerstellung <b>06/2016</b>	Planänderung <b>10/2019</b>

DATEI:  
**1-E1-U1-GR-B-000\_B**

