



LANDKREIS NORDHAUSEN

Anlage 3

**zum
Teil II Leistungsbeschreibung**

„Deponieabschnitte und Einbauhöhen“



- Grenze Planfeststellungsbeschluss
- Höhenlinien Aufmaß 12/2021
- Höhenlinien Modell Rinne
- Monobereich für Gips
- Einbaubereich für sonst. AzB
- Monobereich für Asbest und Mineralfaser
- geplant
- Auftragsbereich / Verschnitt Modell Rinne 09/2012 OK Müll und aktuellem Aufmaß
- Abtragsbereich / Verschnitt Modell Rinne 09/2012 OK Müll und aktuellem Aufmaß
- 2,3 -1,1 Differenzhöhen zwischen den Modellen Resteinbauhöhen / Hocheinbau

Nr.	Art der Änderung	Datum	Name
06	Nachtrag Topographie / Planung Erweiterung Monobereich Asbest und Mineralfaser	12/2021	Schröder
05	Nachtrag Topographie	12/2020	Schröder
04	Nachtrag Topographie	12/2019	Schröder
03	Nachtrag Topographie	12/2018	Schröder
02	Nachtrag Topographie	12/2017	Schröder
01	Aktualisierung Topographie	11.05.2017	Schröder


Grundplan hergestellt: 31.12.2018	Entwurfsvermessung	Ergänzungen:
Vermessungsbüro G. Schröder D - 99768 Harztor OT Ifeld Rosenweg 2 Tel: 036331 42324 Fax: 036331 42165 vsn.ifeld@t-online.de	Großmaßstäbige Karte mit Höhen und Grenzen	Blatt: 1/1 Koord.system: PD83 LS120 Höhensystem: HN76 HS150 Maßstab: 1 : 1000
Aufnahme: 12/2021 Mo/Schr	Bearbeiter: Schröder	
Feldvergleich: 12/2021	Kataster: Schröder	

Entwurfsbearbeitung:	Datum		Zeichen	
	bearbeitet			
	gezeichnet			
	geprüft:			

Bauherr/Antragsteller	Landkreis Nordhausen 99734 Nordhausen Behringstraße 3 FB Umwelt / FG Abfallwirtschaft/Deponie	Unterlage Blatt Nr. Reg.Nr. Datum Zeichen
Kreisabfalldeponie Nentzelsrode Bestandsplan 12/2021 Modellbereich Rinne 09/2012		bearbeitet gezeichnet geprüft Maßstab: 1 : 1000

Bewirtschafter	Remondis GmbH & Co.KG Region Ost BS Nentzelsrode 99735 Kleinfurra An der B4	Nachtragsplan 12/2021 Modellverschneidung Resteinbauhöhen
----------------	---	--

Blatt: 810
 Höhe: 56,0
 Maßstab: 1:1000
 Datum: 25.01.22
 Projekt: 2022
 Projeckt: Nachtrag Modell 2021 P1T
 Projeckt: 2021
 Projeckt: 2021

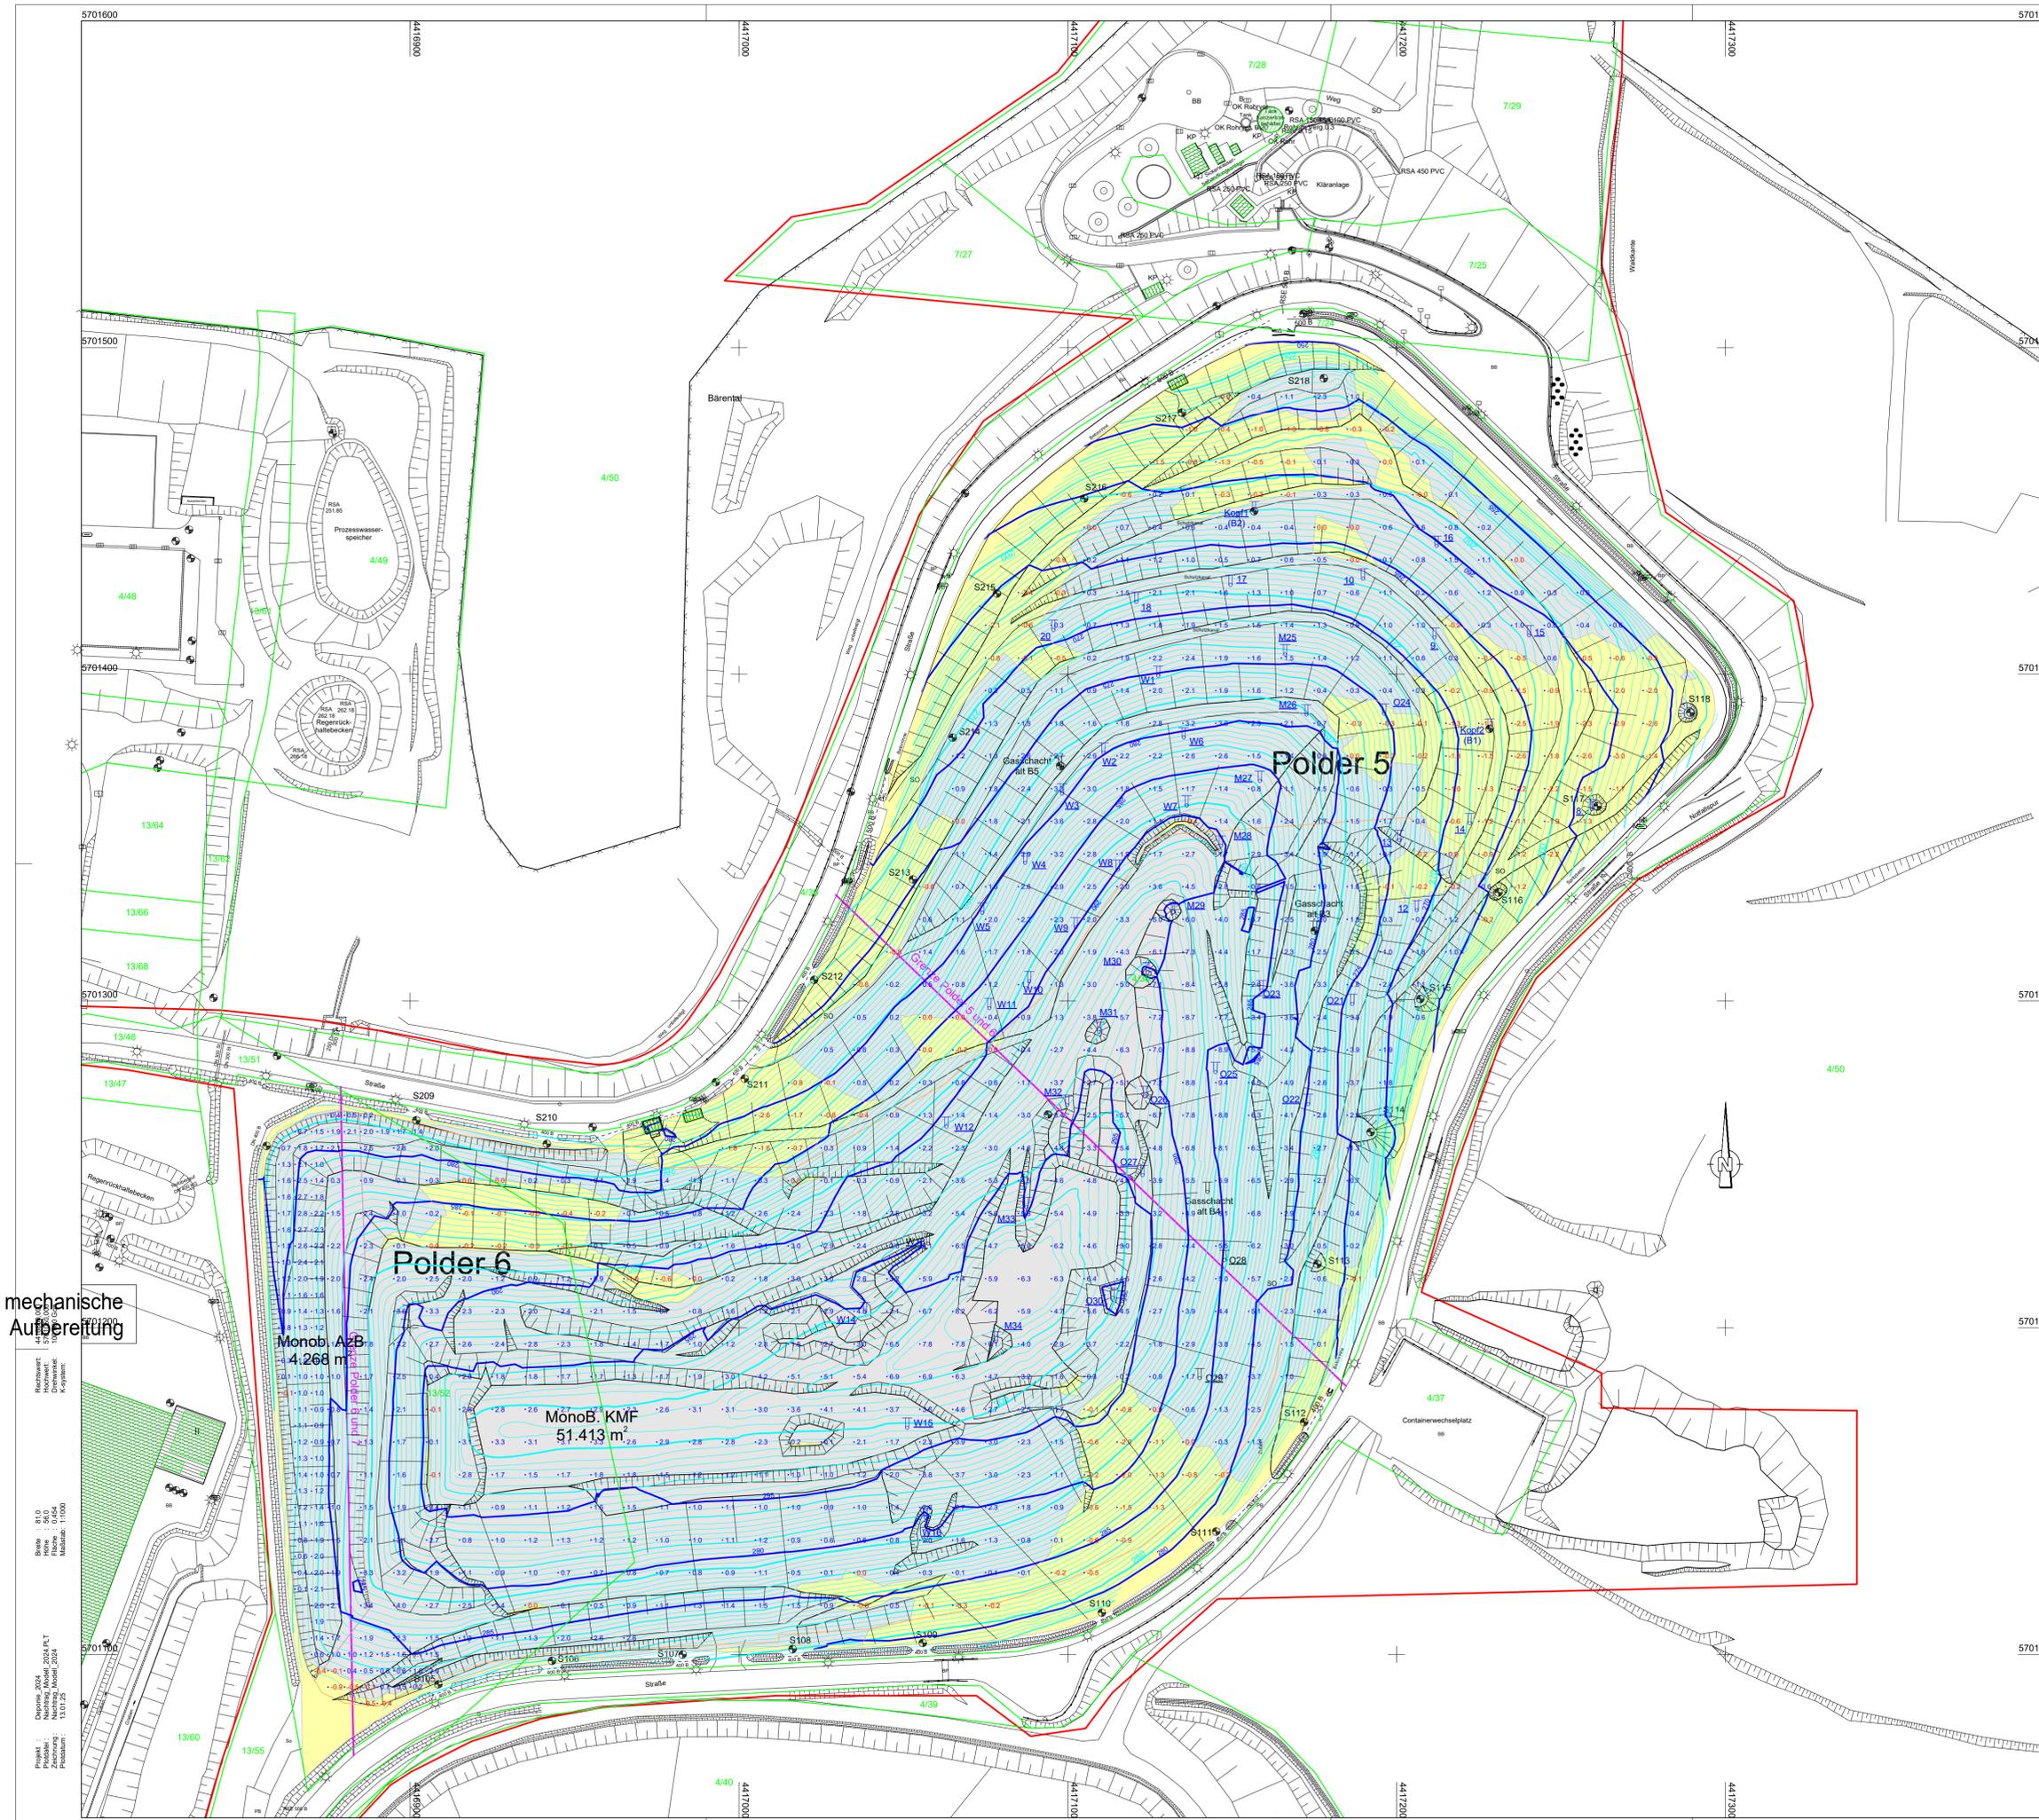

- Monobereich für Gips
- Monobereich für Asbest und Mineralfaser
- Auftragsbereich / Verschnitt Modell Rinne 09/2012 OK Müll und aktuellem Aufmaß
- Abtragsbereich / Verschnitt Modell Rinne 09/2012 OK Müll und aktuellem Aufmaß
- Einbaubereich für sonst. AzB
- geplant
- 2,3 -1,1 Differenzhöhen zwischen den Modellen Resteinbauhöhen / Hocheinbau

Die Darstellung der Grenzen erfolgte aus den 01/2023 zur Verfügung gestellten ALK-Daten des Thüringer Landesamt für Bodenmanagement und Geoinformation (TLBG) und dienen nur zu Übersichtszwecken. Sie tragen keinen rechtlichen Charakter. Es erfolgte keine Überprüfung in der Örtlichkeit. Die Allg. Geschäfts- und Nutzungsbedingungen (AGBN) des TLBG sind zu beachten.

Nr.	Art der Änderung	Datum	Name
09	Nachtrag Topographie / Änderung Monobereiche KMF und AzB 10/2024	12/2024	Schröder
08	Nachtrag Topographie	12/2023	Schröder
07	Nachtrag Topographie	12/2022	Schröder
06	Nachtrag Topographie / Planung Erweiterung Monobereich Asbest und Mineralfaser	12/2021	Schröder
05	Nachtrag Topographie	12/2020	Schröder
04	Nachtrag Topographie	12/2019	Schröder

Grundplan hergestellt: 31.12.2018 Vermessungsbüro G. Schröder D - 99734 Nordhausen Hagedornweg 40 Tel. 03631 4611950 Fax 03631 4617644 vvn.ifeld@t-online.de	Entwurfsvermessung Großmaßstäbige Karte mit Höhen und Grenzen Aufnahme: 12/2024 Mo/Schr Bearbeiter: Schröder Feldvergleich: 12/2024 Kataster: Schröder	Ergänzungen: Blatt: 1/1 Koord.system: PD83 LS120 Höhensystem: HN76 HS150 Maßstab: 1 : 1000
---	--	--

Entwurfsbearbeitung:	Datum	Zeichen
	bearbeitet	
	gezeichnet	
geprüft:		

Bauherr/Antragsteller Landkreis Nordhausen 99734 Nordhausen Behringstraße 3 FB Umwelt / FG Abfallwirtschaft/Deponie	Unterlage Blatt Nr. Reg.Nr. Datum Zeichen	Kreisabfalldeponie Nentzelsrode Bestandsplan 12/2024 Modellbereich Rinne 09/2012 bearbeitet gezeichnet geprüft Maßstab: 1 : 1000
Bewirtschafter Remondis GmbH & Co.KG Region Ost BS Nentzelsrode 99735 Kleinfurra An der B4	Nachtragsplan 12/2024 Modellverschneidung Resteinbauhöhen	

mechanische Aufbereitung

