




Wasser

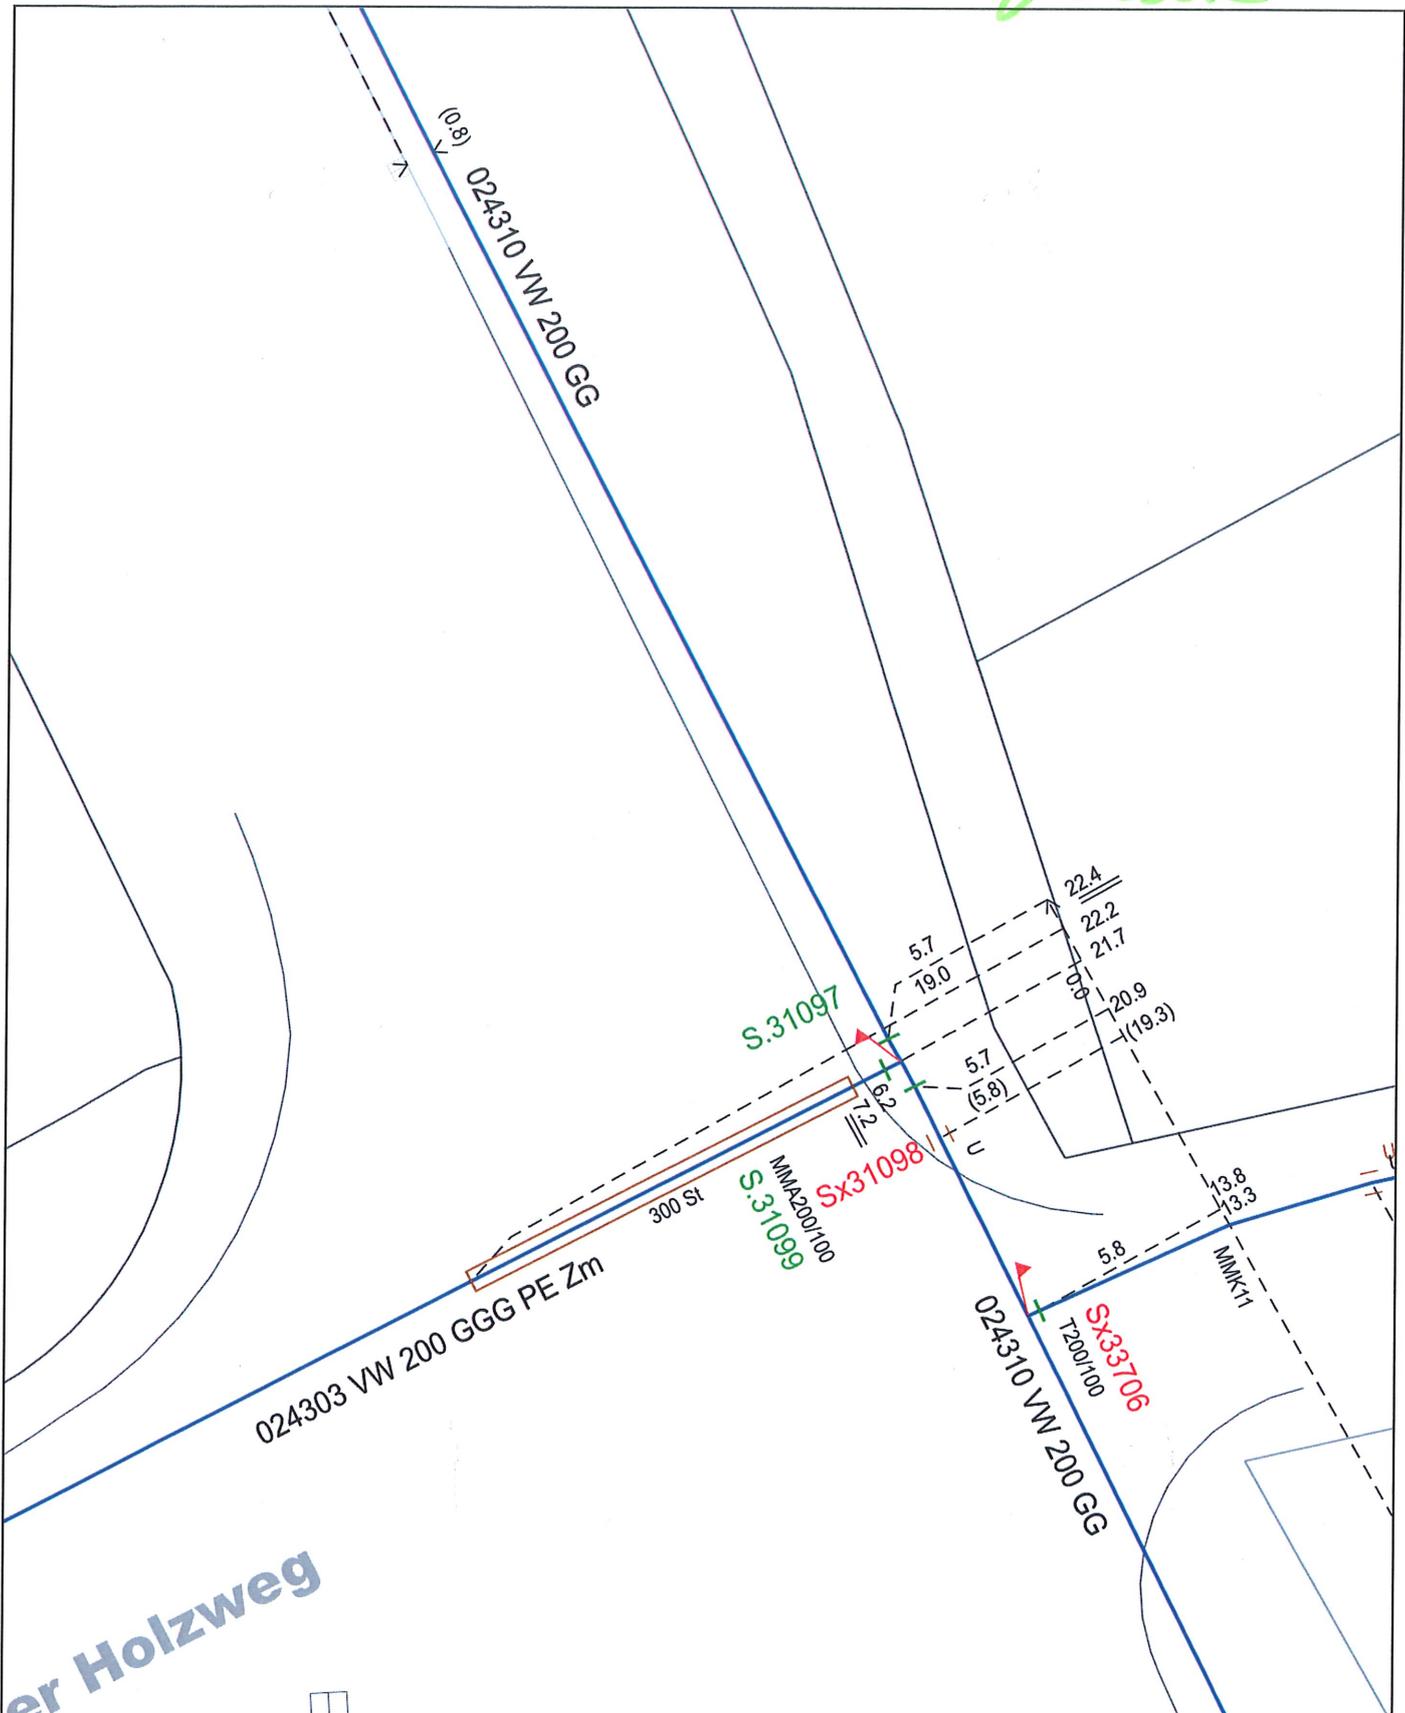


Bestandsplan Wasser		Die Angaben im Plan erfolgen unter Ausschluss jeder Haftung, insbesondere ist der Einwand des Mitverschuldens ausgeschlossen. Versorgungsanlagen, die sich im Planungs- oder Ausführungsstadium befinden, sind nicht dargestellt.	
Energycity Netz GmbH, Auf der Papenburg 18, 30459 Hannover Abteilung Netz- und Geodaten		Die Kartengrundlage entstammt den Daten des Landesamtes für Geoinformation und Landesvermessung Niedersachsen. Die Kartengrundlage für die Übersichten entstammt den Daten von OpenStreetMap Mitwirkende. Dieser Plan ist nur in Verbindung mit dem beigefügten Freistellungsvermerk gültig.	
Projekt-Titel:	Radweg B3 alt	Stand des Versorgungsnetzes vom:	05.06.2024
		Vorgangsnr.:	20240605_0016_V01
		Blatt:	1
Zentraladresse:	Koordinate: X: 550030, Y: 5795743		
Maßstab:	1 : 200		
Wichtiger Hinweis!		Störungsannahme: 0511- Gas: 430 4111 Fern- und Nahwärme: 430 3211 Wasser: 430 5111 Strom- und Datenleitungen: 430 3111	
			

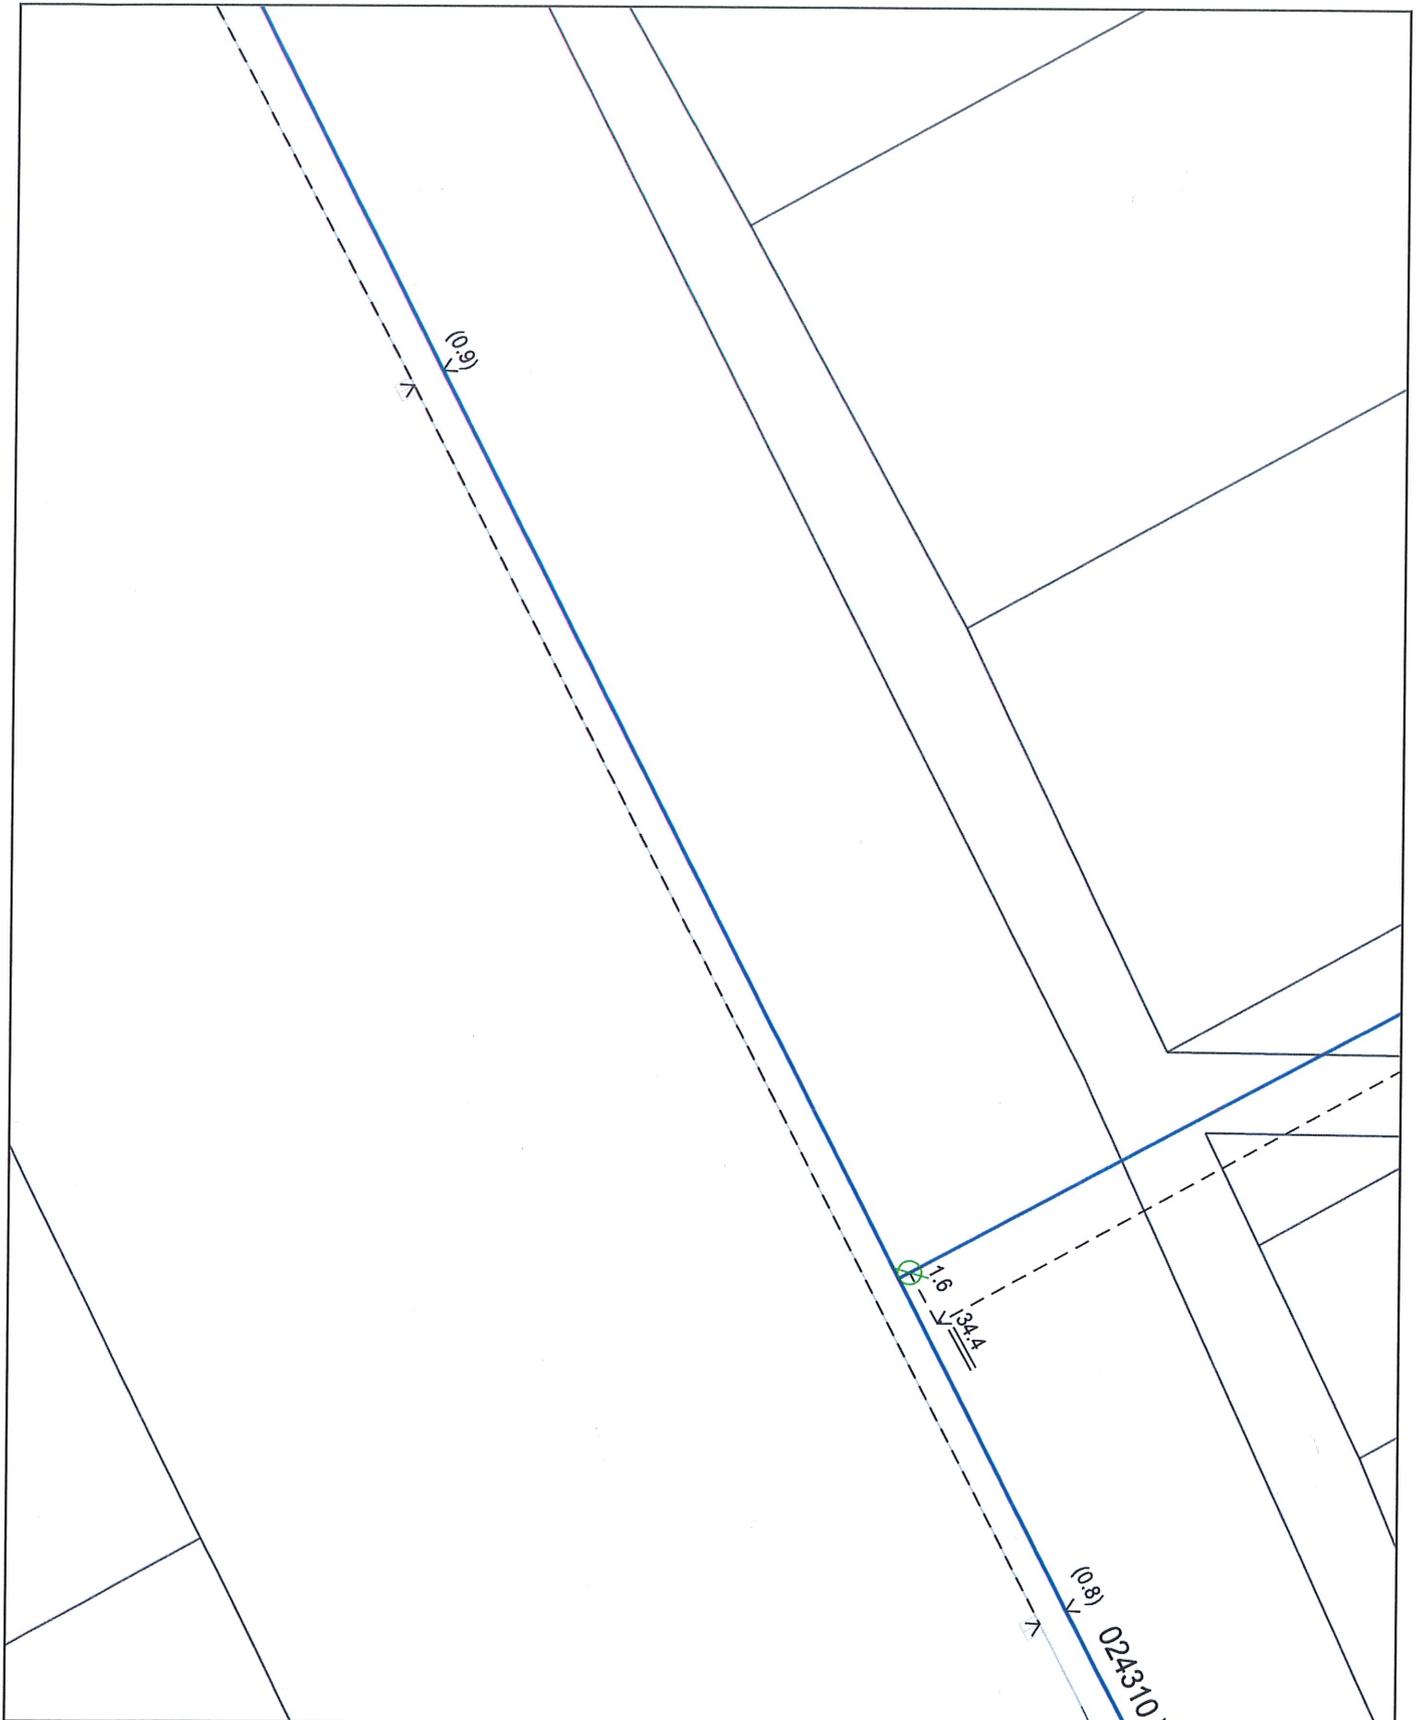

Bestandsplan Wasser		Die Angaben im Plan erfolgen unter Ausschluss jeder Haftung, insbesondere ist der Einwand des Mitverschuldens ausgeschlossen. Versorgungsanlagen, die sich im Planungs- oder Ausführungsstadium befinden, sind nicht dargestellt.	
Enercity Netz GmbH, Auf der Papenburg 18, 30459 Hannover Abteilung Netz- und Geodaten		Die Kartengrundlage entstammt den Daten des Landesamtes für Geoinformation und Landesvermessung Niedersachsen. Die Kartengrundlage für die Übersichten entstammt den Daten von OpenStreetMap Mitwirkende. Dieser Plan ist nur in Verbindung mit dem beigefügten Freistellungsvermerk gültig.	
Projekt-Titel:	Radweg B3 alt		
Stand des Versorgungsnetzes vom:	05.06.2024	Vorgangsnr.:	20240605_0016_V01
Zentraladresse:	Koordinate: X: 550012, Y: 5795783	Blatt:	2
Maßstab:	1 : 200		
Wichtiger Hinweis!	Störungsannahme: 0511- Gas: 430 4111 Fern- und Nahwärme: 430 3211 Wasser: 430 5111 Strom- und Datenleitungen: 430 3111		

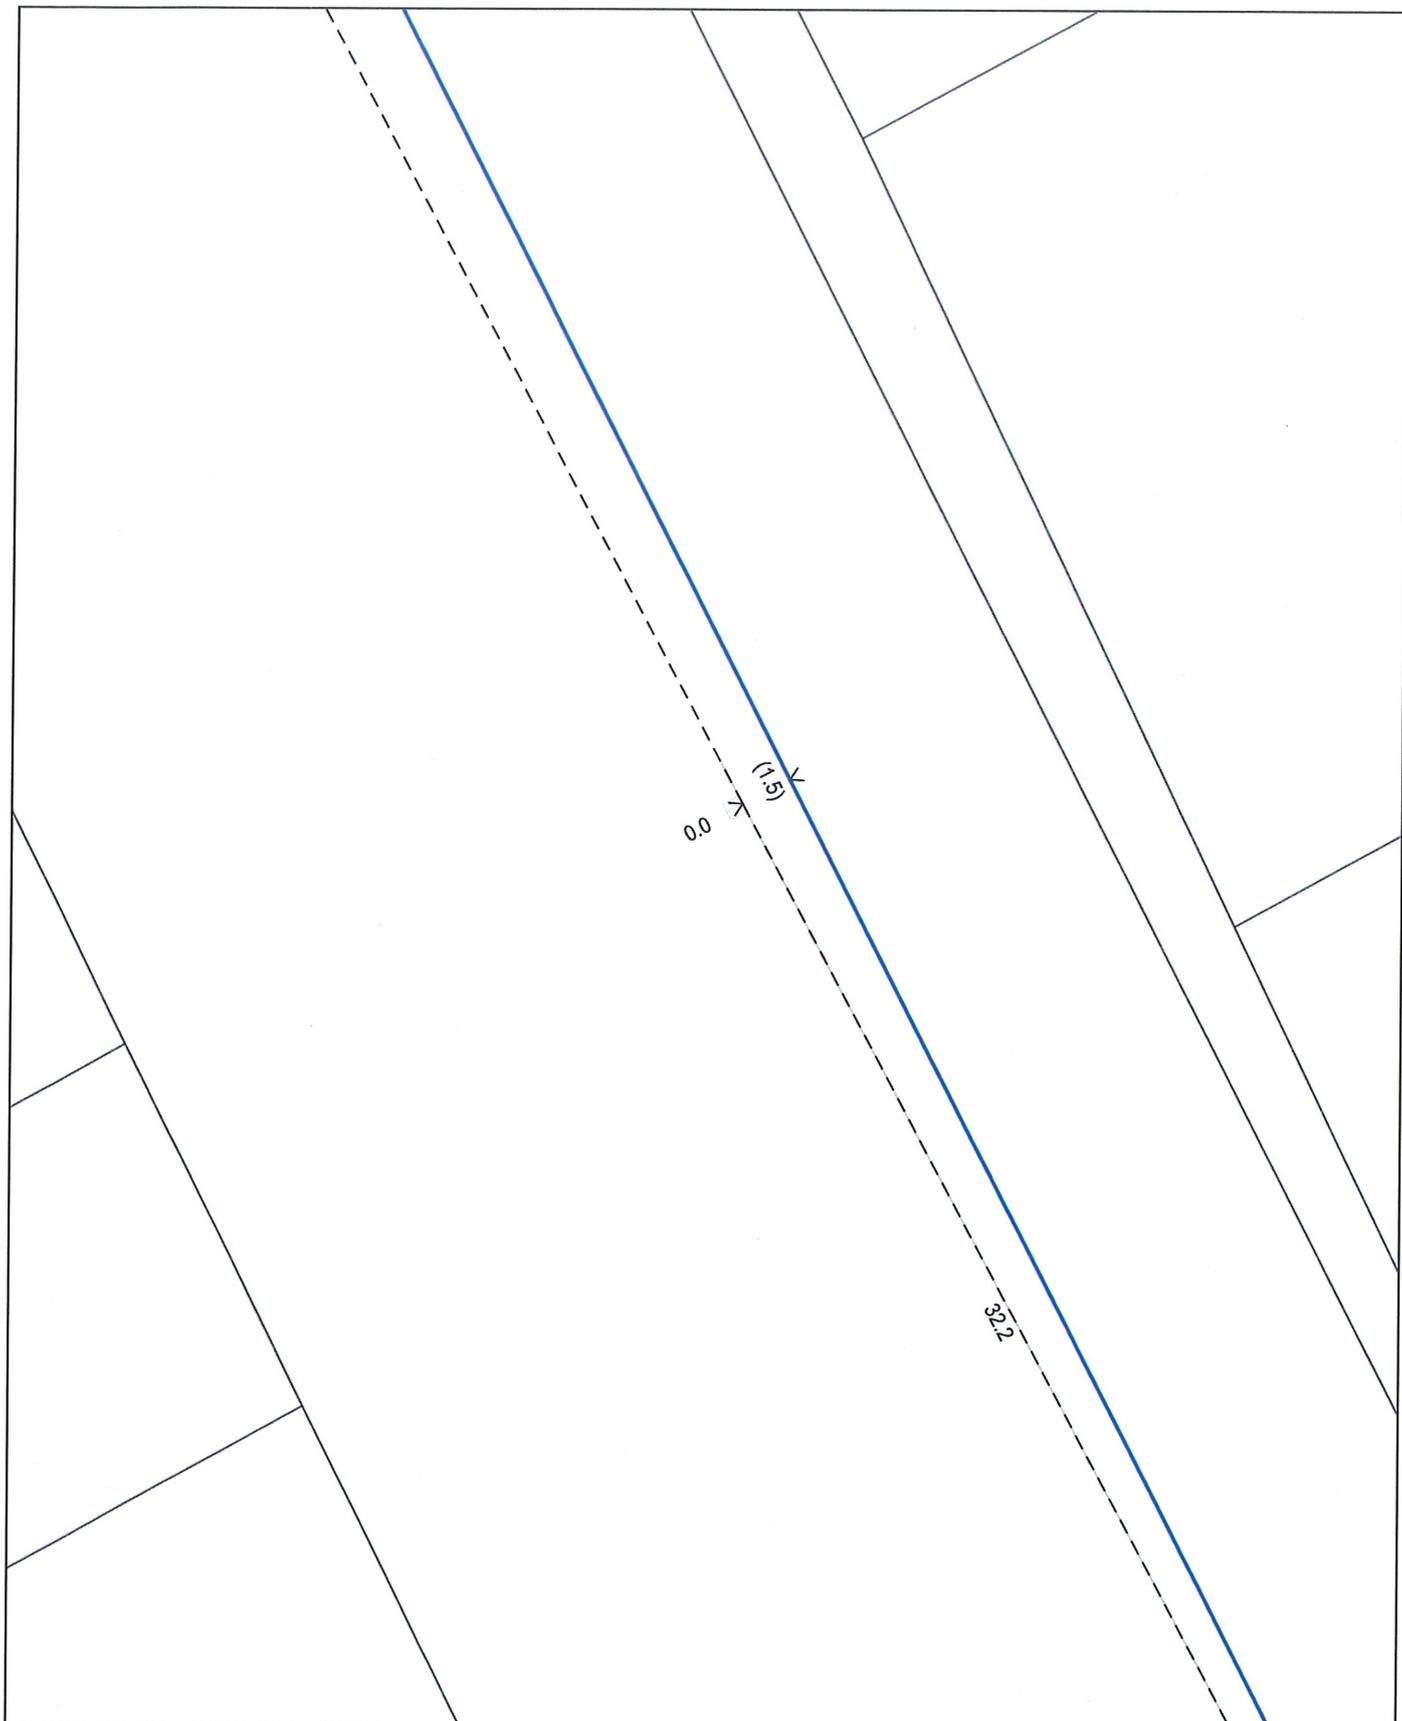

Bestandsplan Wasser		Die Angaben im Plan erfolgen unter Ausschluss jeder Haftung, insbesondere ist der Einwand des Mitverschuldens ausgeschlossen. Versorgungsanlagen, die sich im Planungs- oder Ausführungsstadium befinden, sind nicht dargestellt.	
Energycity Netz GmbH, Auf der Papenburg 18, 30459 Hannover Abteilung Netz- und Geodaten		Die Kartengrundlage entstammt den Daten des Landesamtes für Geoinformation und Landesvermessung Niedersachsen. Die Kartengrundlage für die Übersichten entstammt den Daten von OpenStreetMap Mitwirkende. Dieser Plan ist nur in Verbindung mit dem beigefügten Freistellungsvermerk gültig.	
Projekt-Titel:	Radweg B3 alt	Stand des Versorgungsnetzes vom:	05.06.2024
Zentraladresse: Koordinate: X: 549988, Y: 5795823		Vorgangsnr.:	20240605_0016_V01
Maßstab:	Wichtiger Hinweis!	Blatt:	3
1 : 200			
Störungsannahme: 0511-			
Gas: 430 4111 Fern- und Nahwärme: 430 3211 Wasser: 430 5111 Strom- und Datenleitungen: 430 3111			

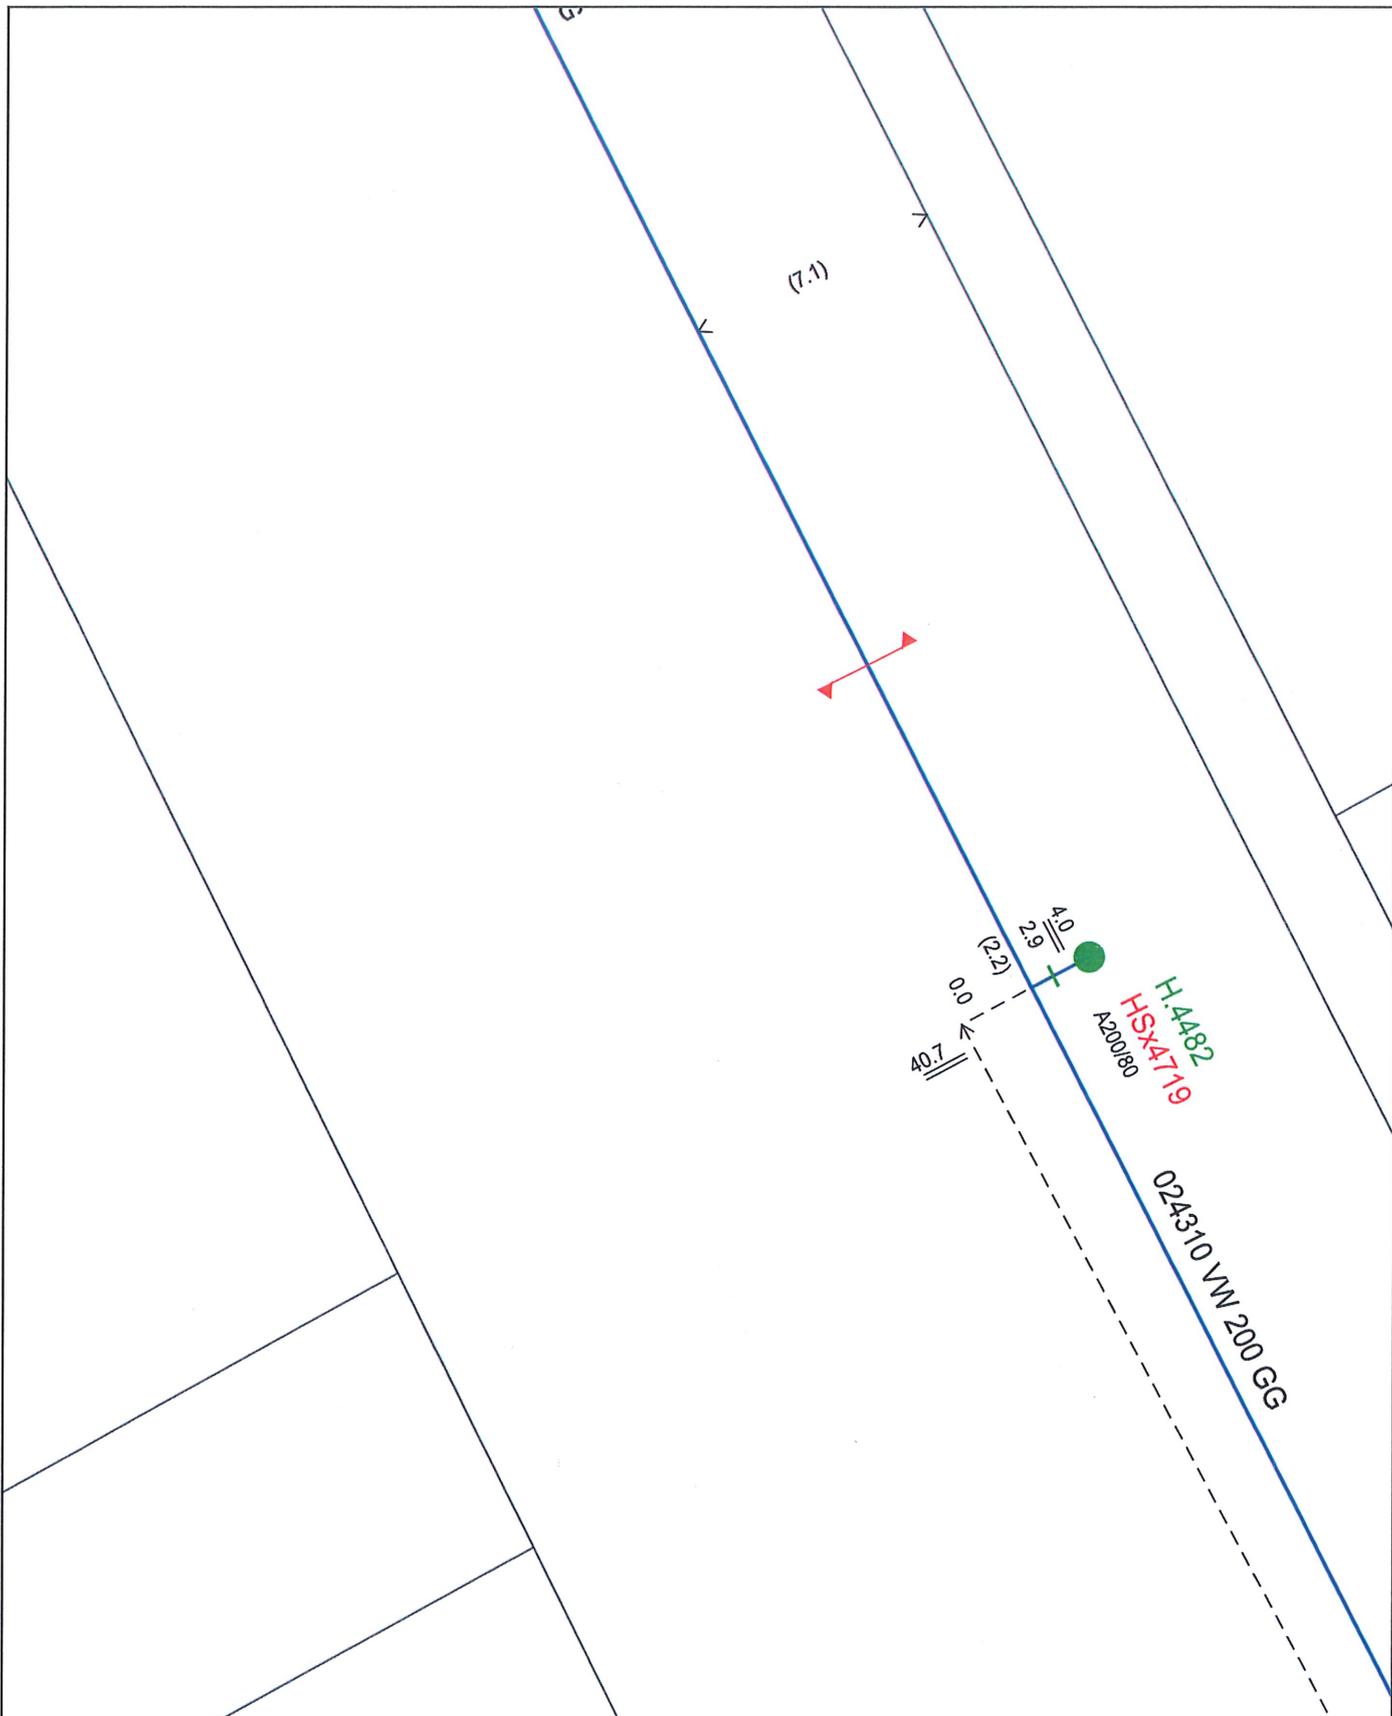

Bestandsplan Wasser

Enercity Netz GmbH, Auf der Papenburg 18, 30459 Hannover
Abteilung Netz- und Geodaten

Projekt-Titel: Radweg B3 alt

Die Angaben im Plan erfolgen unter Ausschluss jeder Haftung, insbesondere ist der Einwand des Mitverschuldens ausgeschlossen. Versorgungsanlagen, die sich im Planungs- oder Ausführungsstadium befinden, sind nicht dargestellt.

Die Kartengrundlage entstammt den Daten des Landesamtes für Geoinformation und Landesvermessung Niedersachsen. Die Kartengrundlage für die Übersichten entstammt den Daten von OpenStreetMap Mitwirkende.
Dieser Plan ist nur in Verbindung mit dem beigefügten Freistellungsvermerk gültig.


Stand des Versorgungsnetzes vom: 05.06.2024 Vorgangsnr.: 20240605_0016_V01 Blatt: 4

Zentraladresse: Koordinate: X: 549962, Y: 5795865

Maßstab: **1 : 200** **Wichtiger Hinweis!** Störungsannahme: 0511-
 Gas: 430 4111 Fern- und Nahwärme: 430 3211
 Wasser: 430 5111 Strom- und Datenleitungen: 430 3111




enercity
Netz
 Ein Unternehmen der **enercity**-Gruppe

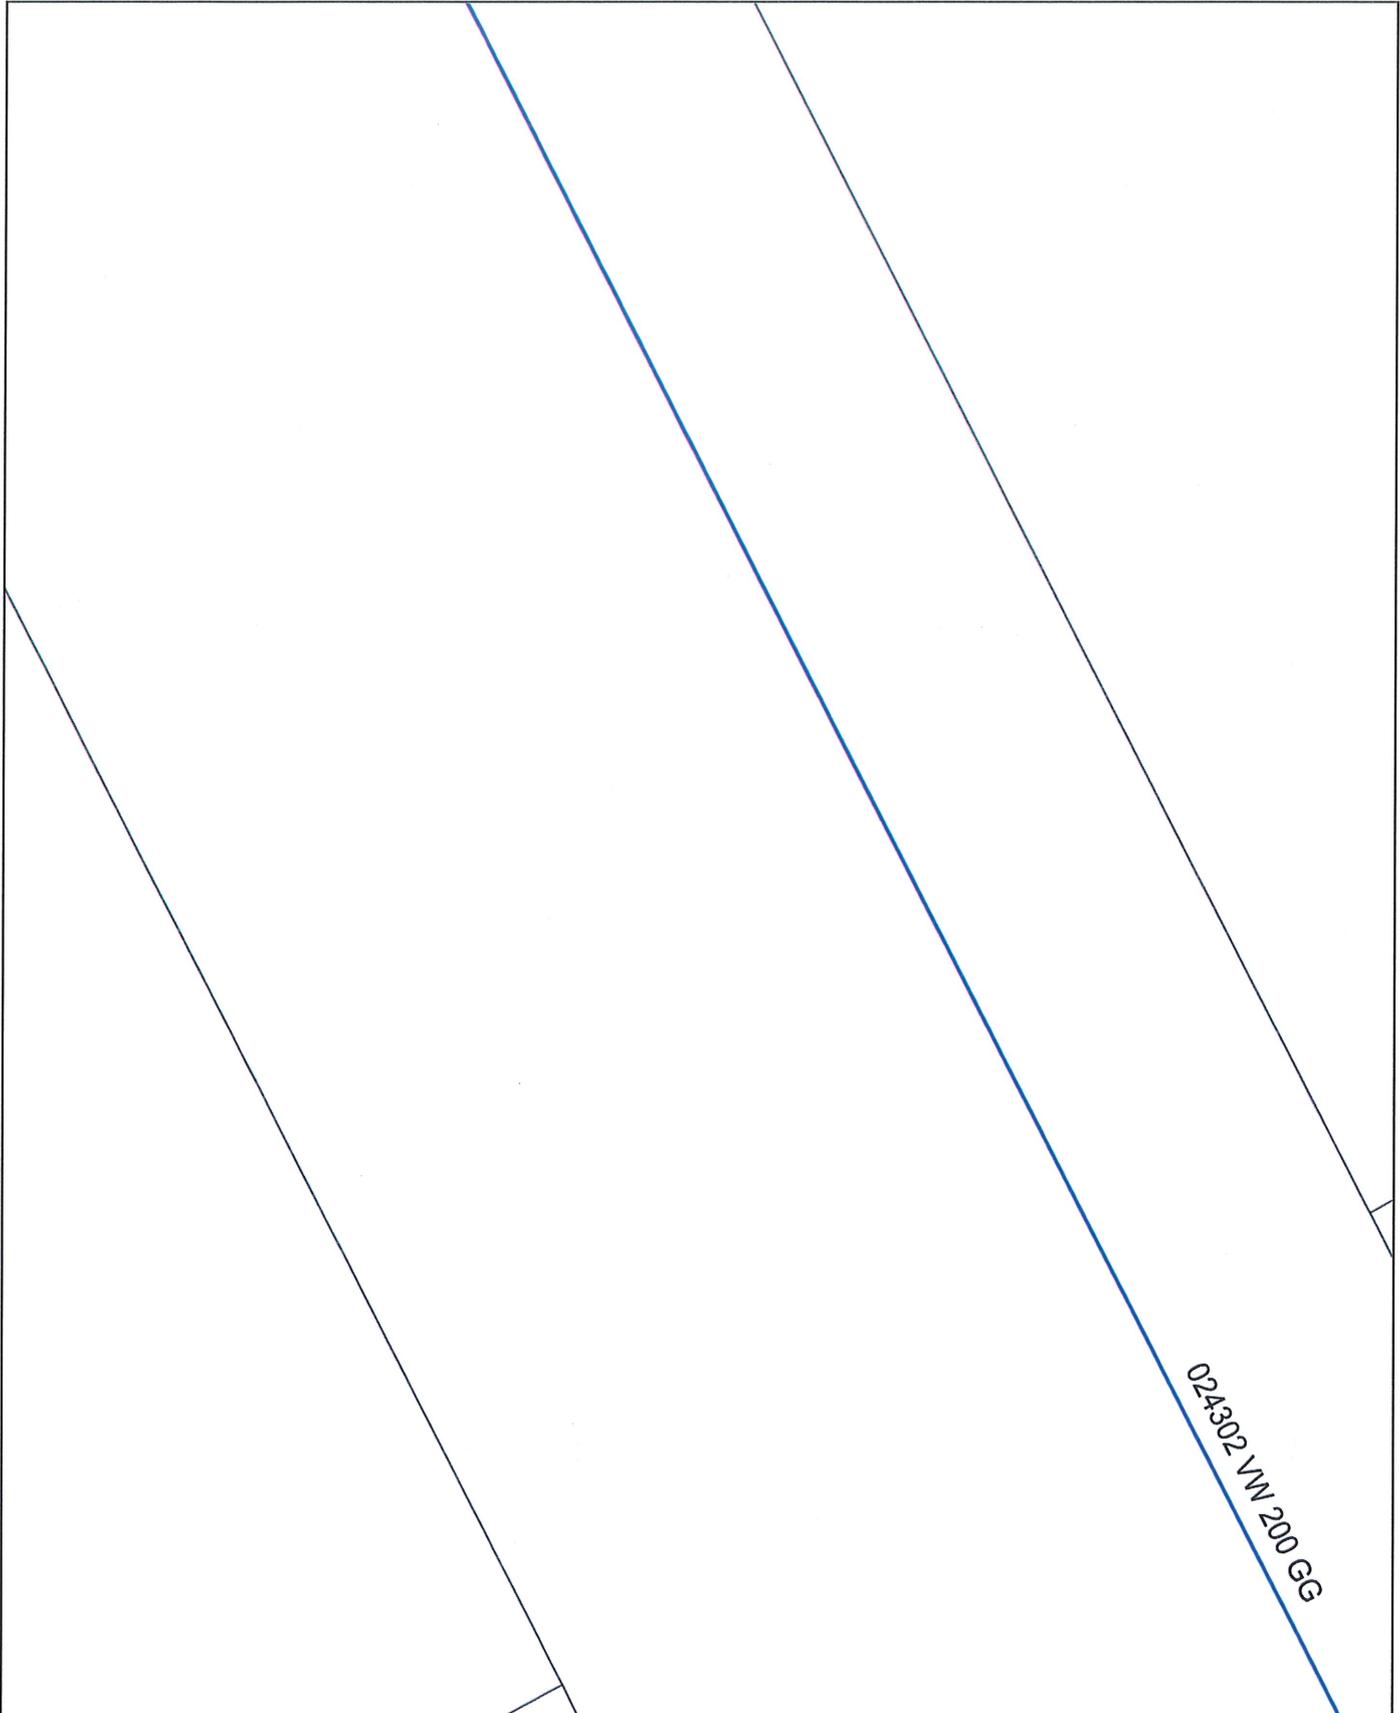


024302-VW 200-GG


Bestandsplan Wasser		<p>Die Angaben im Plan erfolgen unter Ausschluss jeder Haftung, insbesondere ist der Einwand des Mitverschuldens ausgeschlossen. Versorgungsanlagen, die sich im Planungs- oder Ausführungsstadium befinden, sind nicht dargestellt.</p> <p>Die Kartengrundlage entstammt den Daten des Landesamtes für Geoinformation und Landesvermessung Niedersachsen. Die Kartengrundlage für die Übersichten entstammt den Daten von OpenStreetMap Mitwirkende.</p> <p>Dieser Plan ist nur in Verbindung mit dem beigefügten Freistellungsvermerk gültig.</p>	
Enercity Netz GmbH, Auf der Papenburg 18, 30459 Hannover Abteilung Netz- und Geodaten			
Projekt-Titel: Radweg B3 alt			
Stand des Versorgungsnetzes vom: 05.06.2024		Vorgangsnr.: 20240605_0016_V01	
Zentraladresse: Koordinate: X: 549942, Y: 5795909		Blatt: 5	
Maßstab: 1 : 200	Wichtiger Hinweis!	Störungsannahme: 0511- Gas: 430 4111 Fern- und Nahwärme: 430 3211 Wasser: 430 5111 Strom- und Datenleitungen: 430 3111	
		 <p>enercity Netz Ein Unternehmen der enercity-Gruppe</p>	

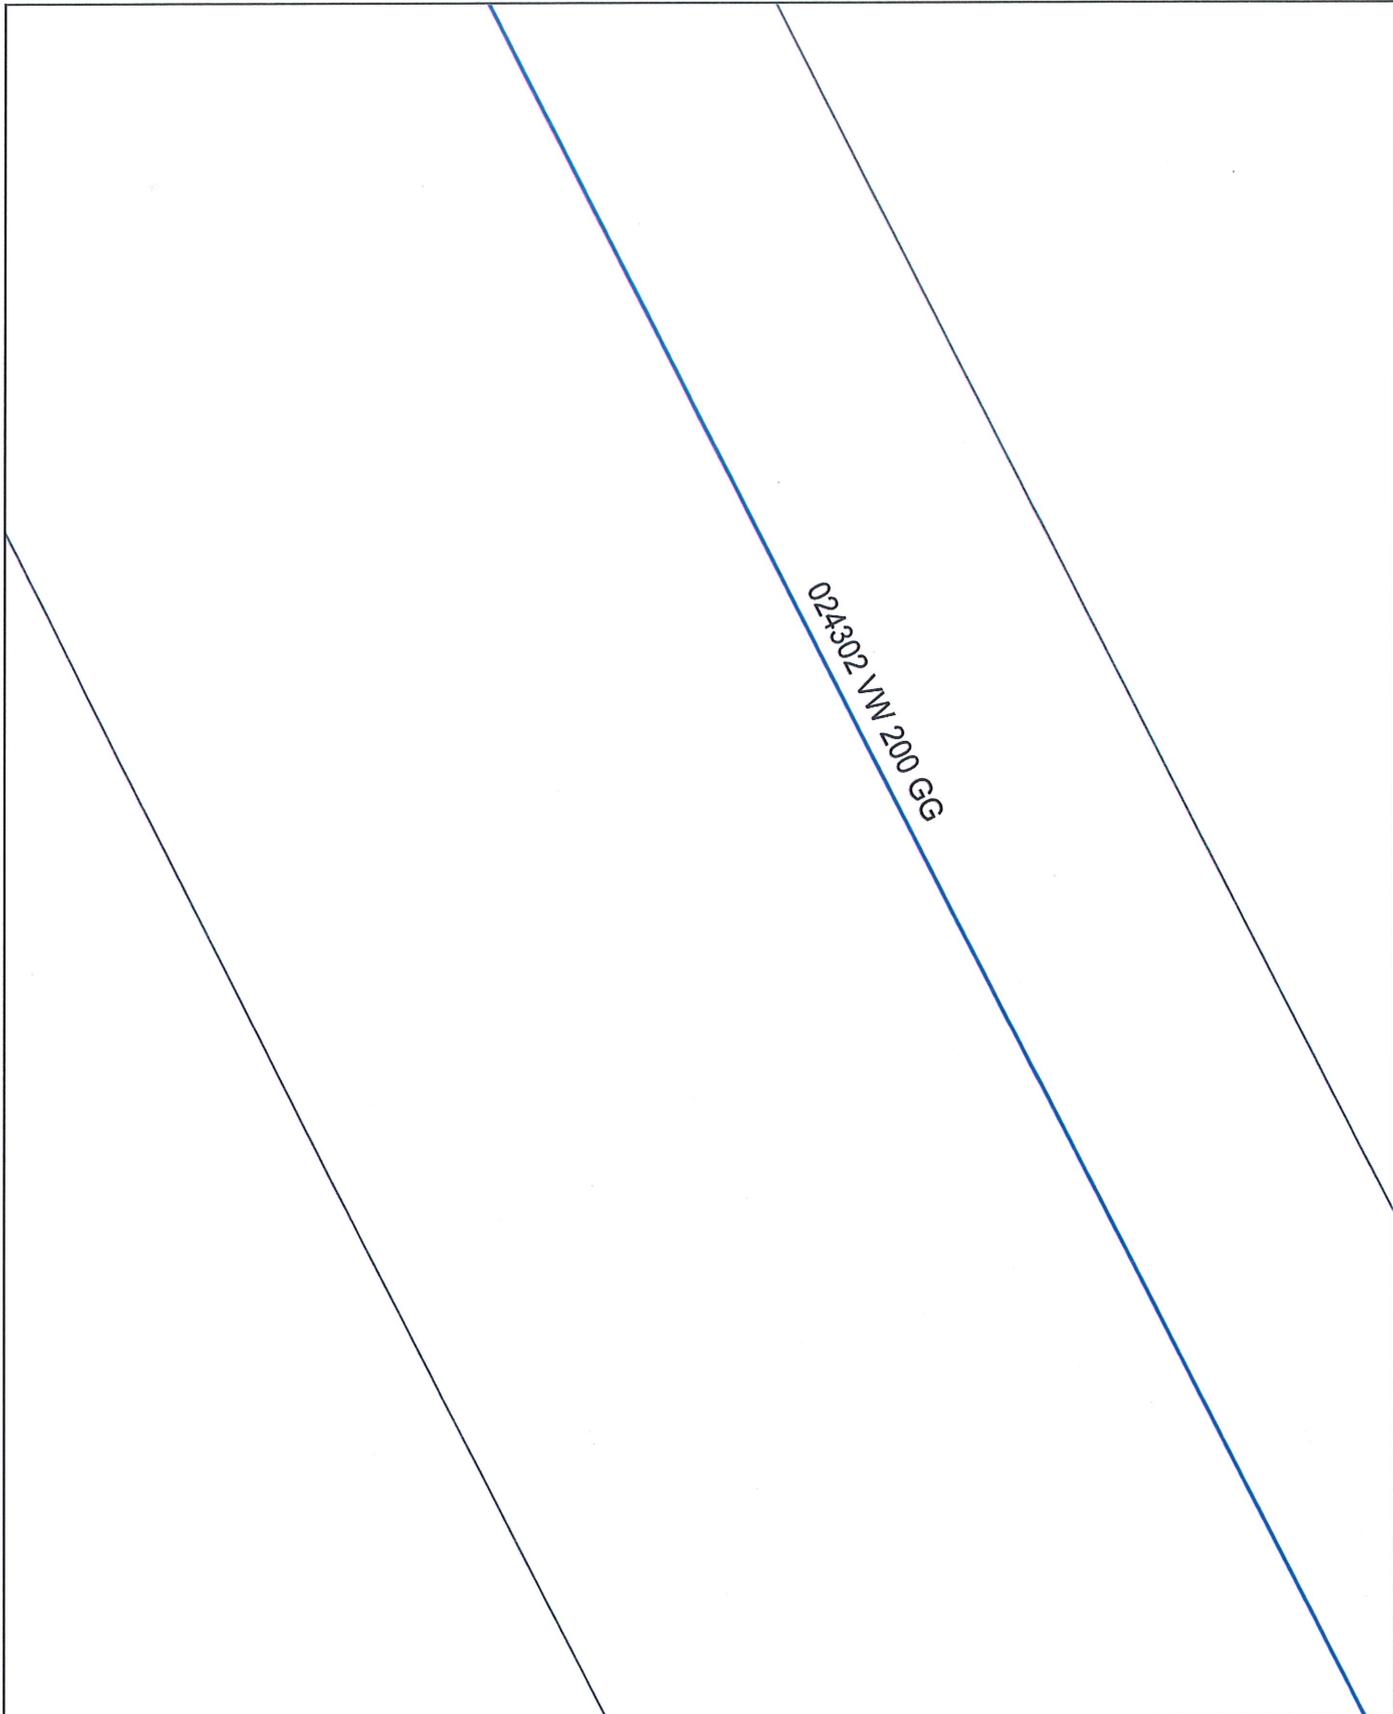

Bestandsplan Wasser		Die Angaben im Plan erfolgen unter Ausschluss jeder Haftung, insbesondere ist der Einwand des Mitverschuldens ausgeschlossen. Versorgungsanlagen, die sich im Planungs- oder Ausführungsstadium befinden, sind nicht dargestellt.	
Enercity Netz GmbH, Auf der Papenburg 18, 30459 Hannover Abteilung Netz- und Geodaten		Die Kartengrundlage entstammt den Daten des Landesamtes für Geoinformation und Landesvermessung Niedersachsen. Die Kartengrundlage für die Übersichten entstammt den Daten von OpenStreetMap Mitwirkende.	
Projekt-Titel: Radweg B3 alt		Dieser Plan ist nur in Verbindung mit dem beigefügten Freistellungsvermerk gültig.	
Stand des Versorgungsnetzes vom: 05.06.2024		Vorgangsnr.: 20240605_0016_V01	Blatt: 6
Zentraladresse: Koordinate: X: 549918, Y: 5795954			
Maßstab: 1 : 200	Wichtiger Hinweis! Störungsannahme: 0511- Gas: 430 4111 Fern- und Nahwärme: 430 3211 Wasser: 430 5111 Strom- und Datenleitungen: 430 3111		
		 Ein Unternehmen der enercity-Gruppe	

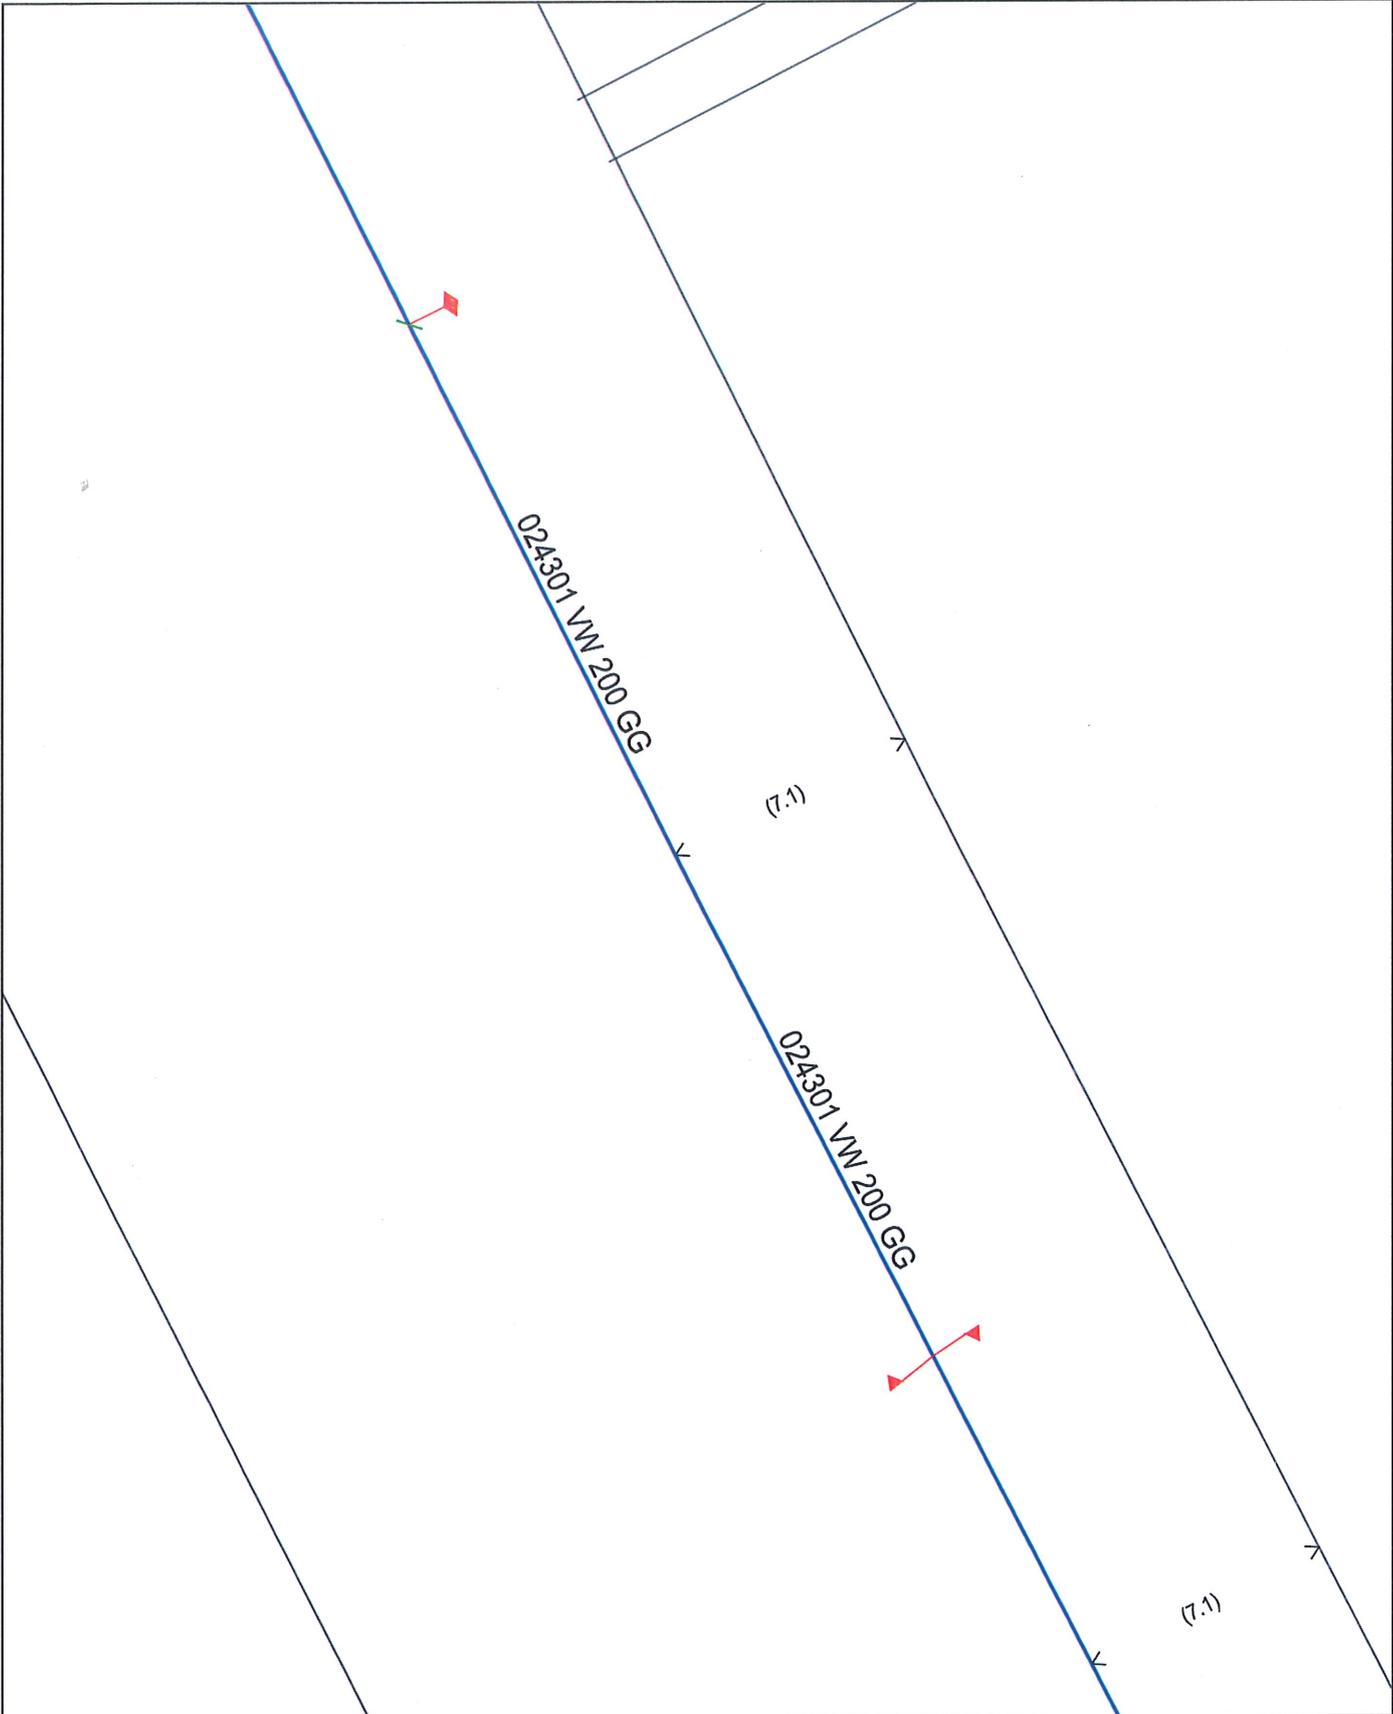

Bestandsplan Wasser		Die Angaben im Plan erfolgen unter Ausschluss jeder Haftung, insbesondere ist der Einwand des Mitverschuldens ausgeschlossen. Versorgungsanlagen, die sich im Planungs- oder Ausführungsstadium befinden, sind nicht dargestellt.	
Enercity Netz GmbH, Auf der Papenburg 18, 30459 Hannover Abteilung Netz- und Geodaten		Die Kartengrundlage entstammt den Daten des Landesamtes für Geoinformation und Landesvermessung Niedersachsen. Die Kartengrundlage für die Übersichten entstammt den Daten von OpenStreetMap Mitwirkende.	
Projekt-Titel: Radweg B3 alt		Dieser Plan ist nur in Verbindung mit dem beigefügten Freistellungsvermerk gültig.	
Stand des Versorgungsnetzes vom: 05.06.2024		Vorgangsnr.: 20240605_0016_V01	Blatt: 7
Zentraladresse: Koordinate: X: 549901, Y: 5796000			
Maßstab: 1 : 200	Wichtiger Hinweis! Störungsannahme: 0511- Gas: 430 4111 Fern- und Nahwärme: 430 3211 Wasser: 430 5111 Strom- und Datenleitungen: 430 3111		
		 Ein Unternehmen der enercity-Gruppe	

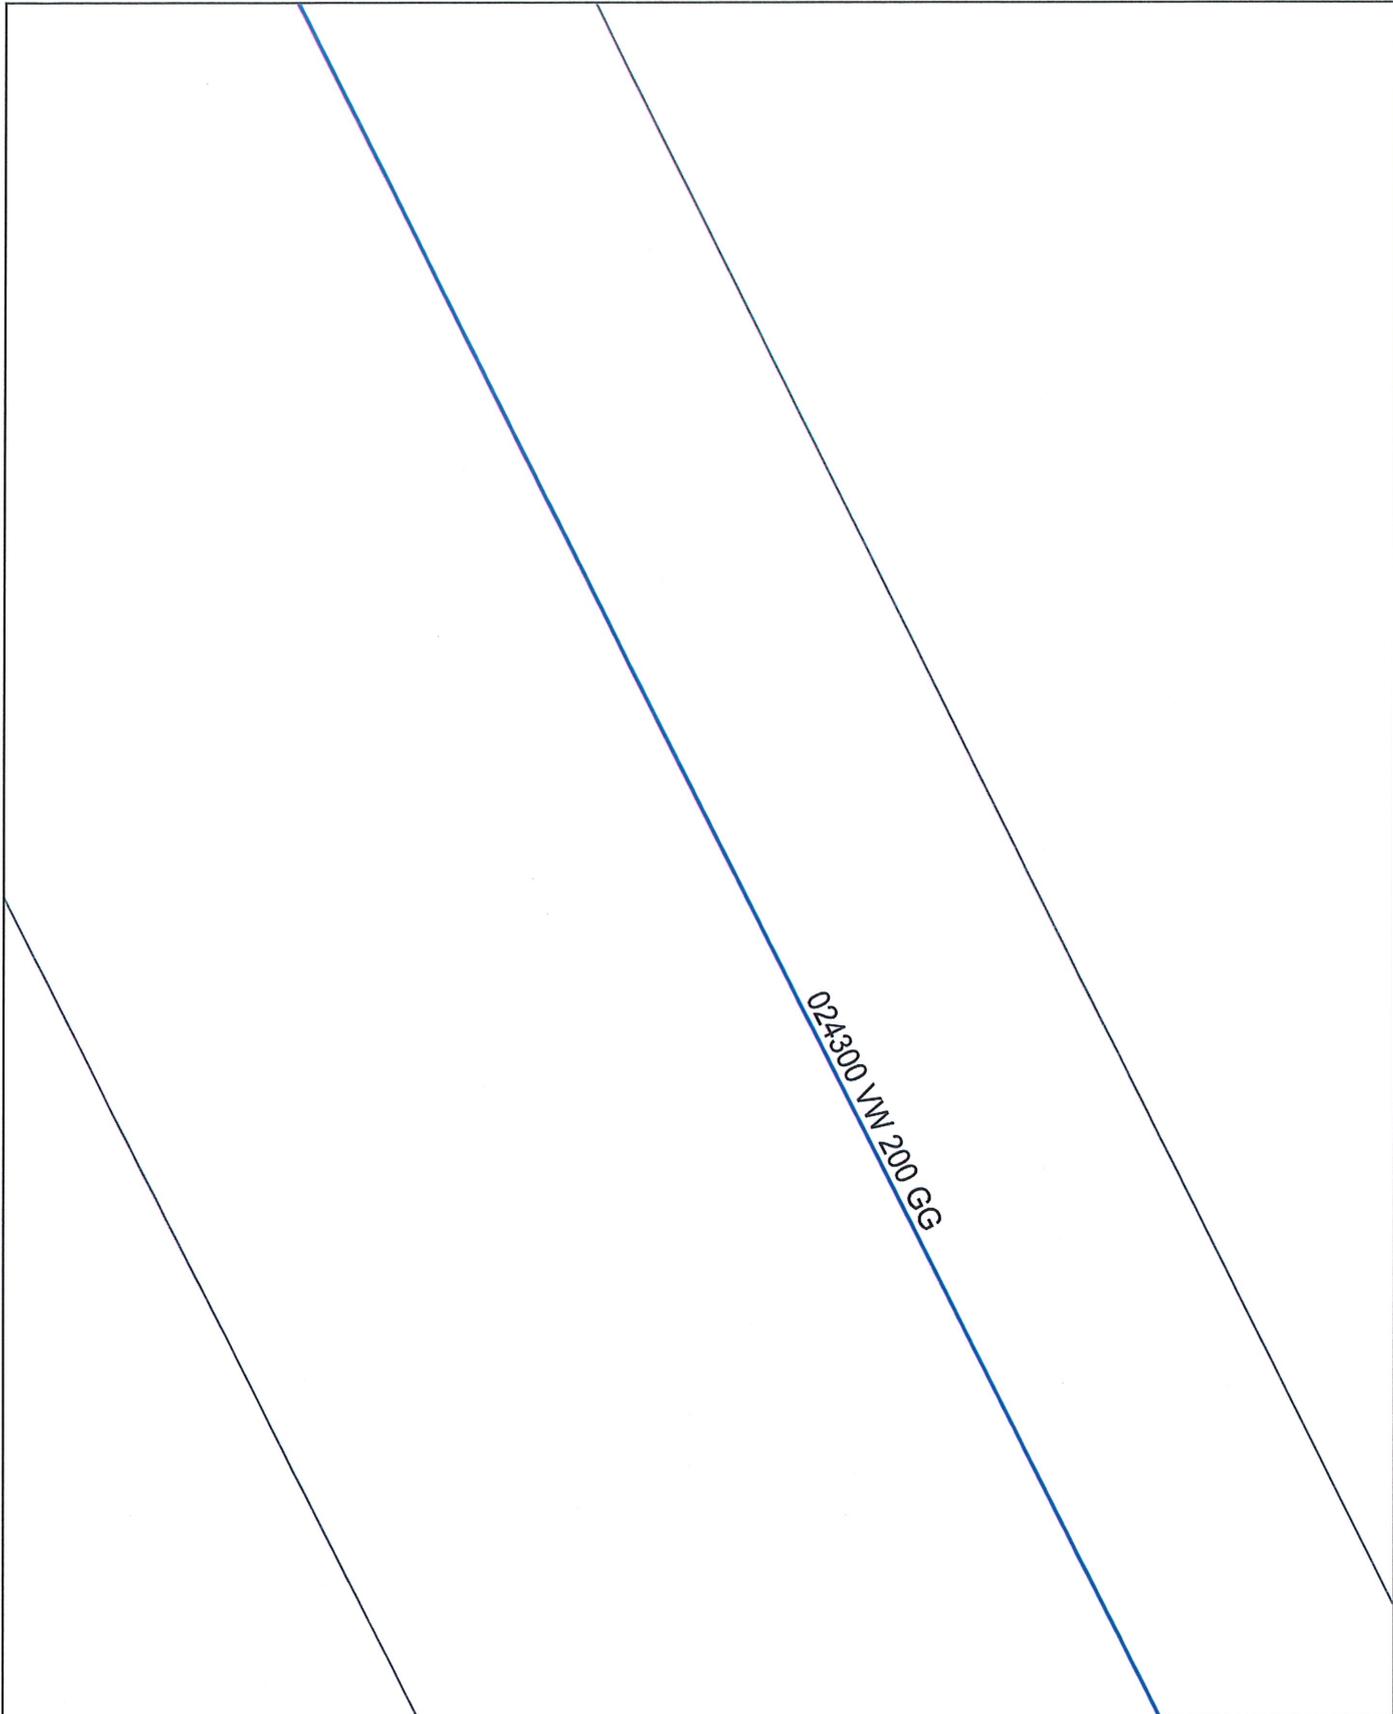

Bestandsplan Wasser		Die Angaben im Plan erfolgen unter Ausschluss jeder Haftung, insbesondere ist der Einwand des Mitverschuldens ausgeschlossen. Versorgungsanlagen, die sich im Planungs- oder Ausführungsstadium befinden, sind nicht dargestellt.	
Enercity Netz GmbH, Auf der Papenburg 18, 30459 Hannover Abteilung Netz- und Geodaten		Die Kartengrundlage entstammt den Daten des Landesamtes für Geoinformation und Landesvermessung Niedersachsen. Die Kartengrundlage für die Übersichten entstammt den Daten von OpenStreetMap Mitwirkende. Dieser Plan ist nur in Verbindung mit dem beigefügten Freistellungsvermerk gültig.	
Projekt-Titel: Radweg B3 alt			
Stand des Versorgungsnetzes vom: 05.06.2024		Vorgangsnr.: 20240605_0016_V01 Blatt: 8	
Zentraladresse: Koordinate: X: 549877, Y: 5796045			
Maßstab: Wichtiger Hinweis! Störungsannahme: 0511- 1 : 200 Gas: 430 4111 Fern- und Nahwärme: 430 3211 Wasser: 430 5111 Strom- und Datenleitungen: 430 3111			
		 Ein Unternehmen der enercity-Gruppe	

024300 VW 200 GG

Bestandsplan Wasser

Enercity Netz GmbH, Auf der Papenburg 18, 30459 Hannover
Abteilung Netz- und Geodaten

Projekt-Titel: Radweg B3 alt

Die Angaben im Plan erfolgen unter Ausschluss jeder Haftung, insbesondere ist der Einwand des Mitverschuldens ausgeschlossen. Versorgungsanlagen, die sich im Planungs- oder Ausführungsstadium befinden, sind nicht dargestellt.

Die Kartengrundlage entstammt den Daten des Landesamtes für Geoinformation und Landesvermessung Niedersachsen. Die Kartengrundlage für die Übersichten entstammt den Daten von OpenStreetMap Mitwirkende.
Dieser Plan ist nur in Verbindung mit dem beigefügten Freistellungsvermerk gültig.

Stand des Versorgungsnetzes vom: 05.06.2024

Vorgangsnr.: 20240605_0016_V01

Blatt: 9

Zentraladresse: Koordinate: X: 549851, Y: 5796089

Maßstab:
1 : 200


**Wichtiger
Hinweis!**

 

Störungsannahme: 0511-

Gas: 430 4111 Fern- und Nahwärme: 430 3211
Wasser: 430 5111 Strom- und Datenleitungen: 430 3111



enercity
Netz
Ein Unternehmen
der **enercity**-Gruppe

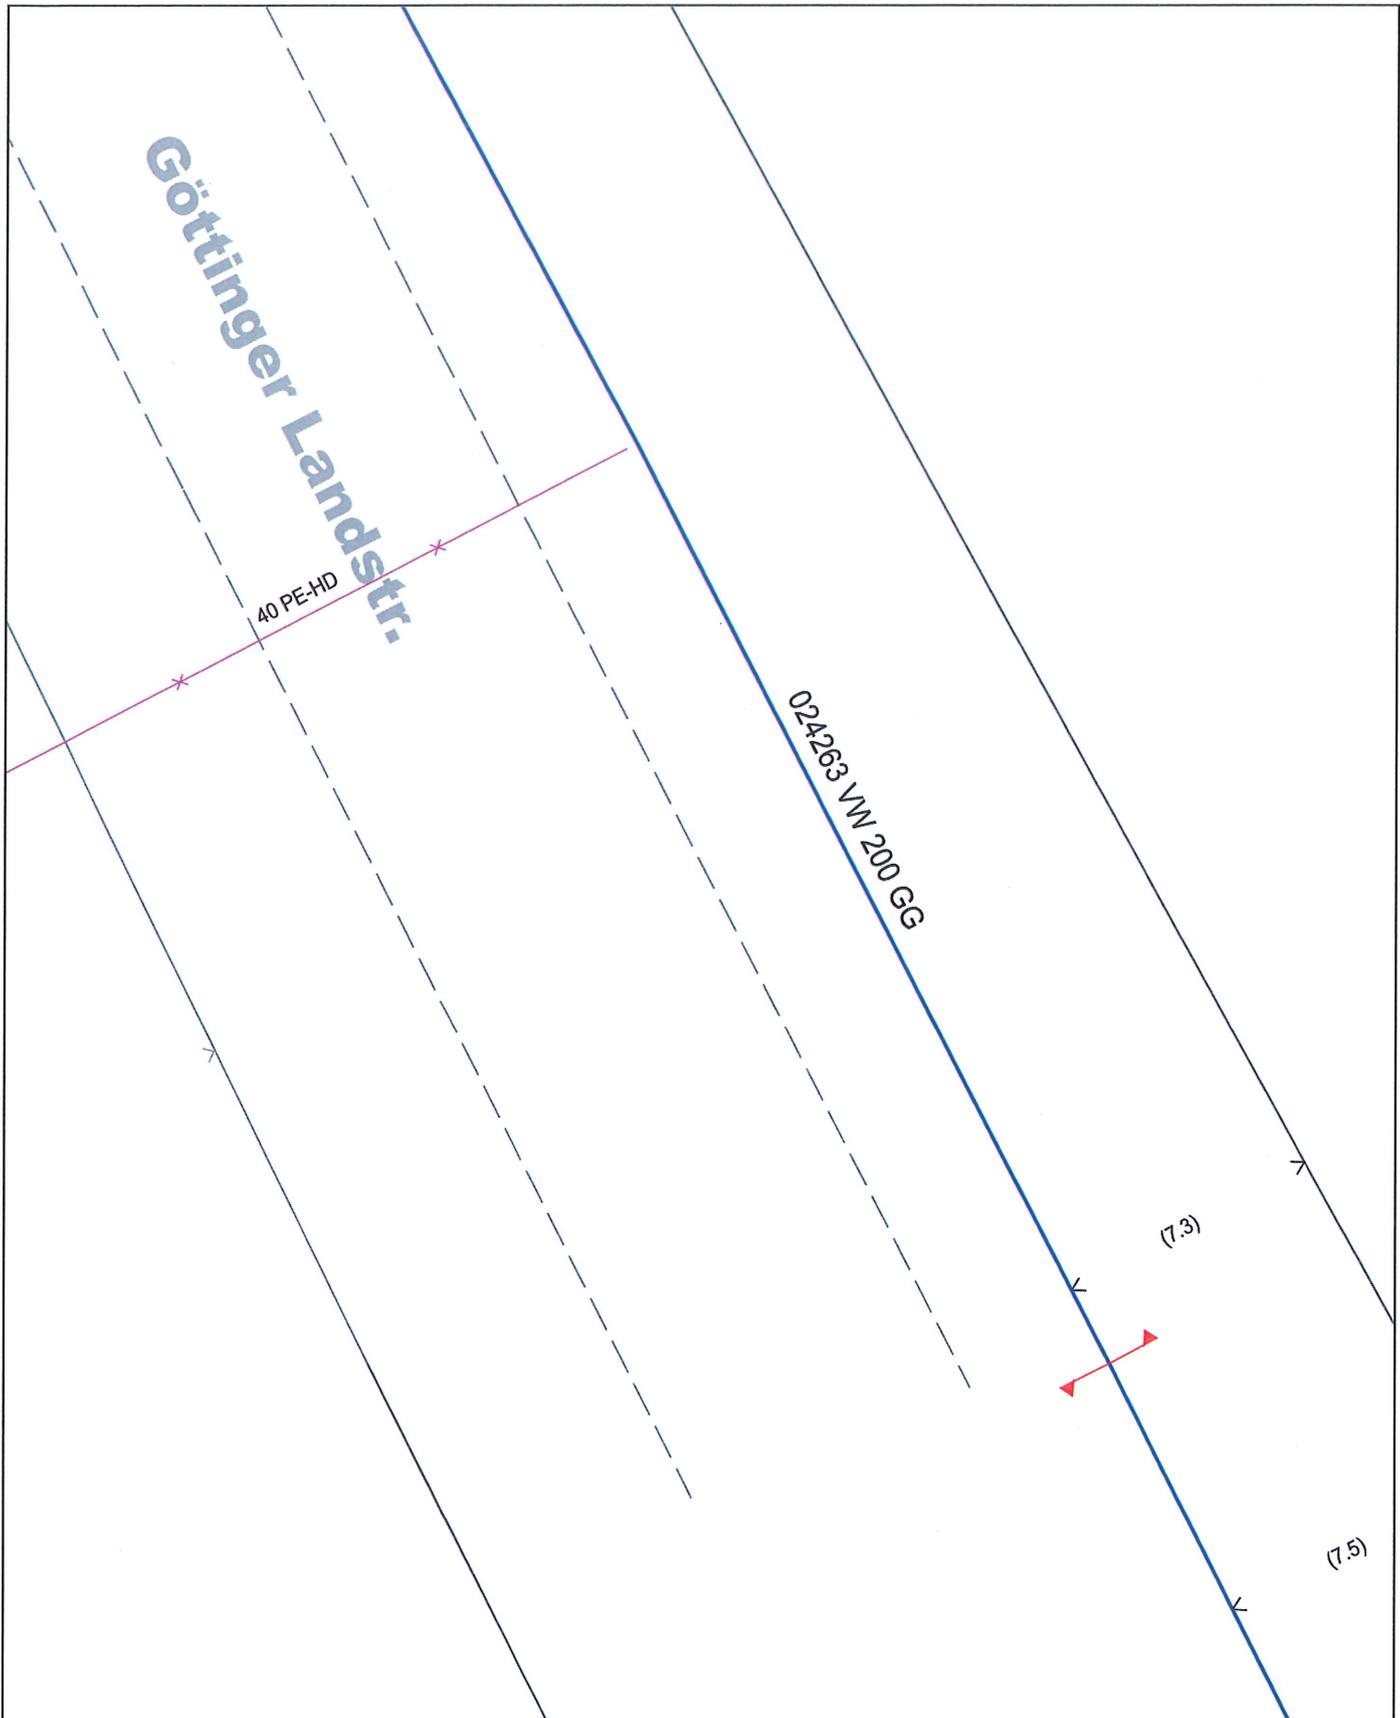

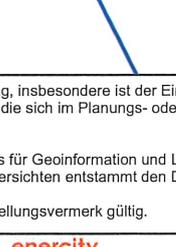Bestandsplan Wasser		Die Angaben im Plan erfolgen unter Ausschluss jeder Haftung, insbesondere ist der Einwand des Mitverschuldens ausgeschlossen. Versorgungsanlagen, die sich im Planungs- oder Ausführungsstadium befinden, sind nicht dargestellt.	
Energycity Netz GmbH, Auf der Papenburg 18, 30459 Hannover Abteilung Netz- und Geodaten		Die Kartengrundlage entstammt den Daten des Landesamtes für Geoinformation und Landesvermessung Niedersachsen. Die Kartengrundlage für die Übersichten entstammt den Daten von OpenStreetMap Mitwirkende. Dieser Plan ist nur in Verbindung mit dem beigefügten Freistellungsvermerk gültig.	
Projekt-Titel:	Radweg B3 alt	Stand des Versorgungsnetzes vom:	05.06.2024
Zentraladresse:		Vorgangsnr.:	20240605_0016_V01
Koordinate: X: 549829, Y: 5796134		Blatt:	10
Maßstab:	Wichtiger Hinweis!	Störungsannahme: 0511-	
1 : 200		Gas: 430 4111 Fern- und Nahwärme: 430 3211 Wasser: 430 5111 Strom- und Datenleitungen: 430 3111	
			 Energycity Netz Ein Unternehmen der energycity-Gruppe