




FUGENLÄNGSSCHNITT BLICKRICHTUNG VOM ÜBERBAU ZUM WIDERLAGER M 1: 25

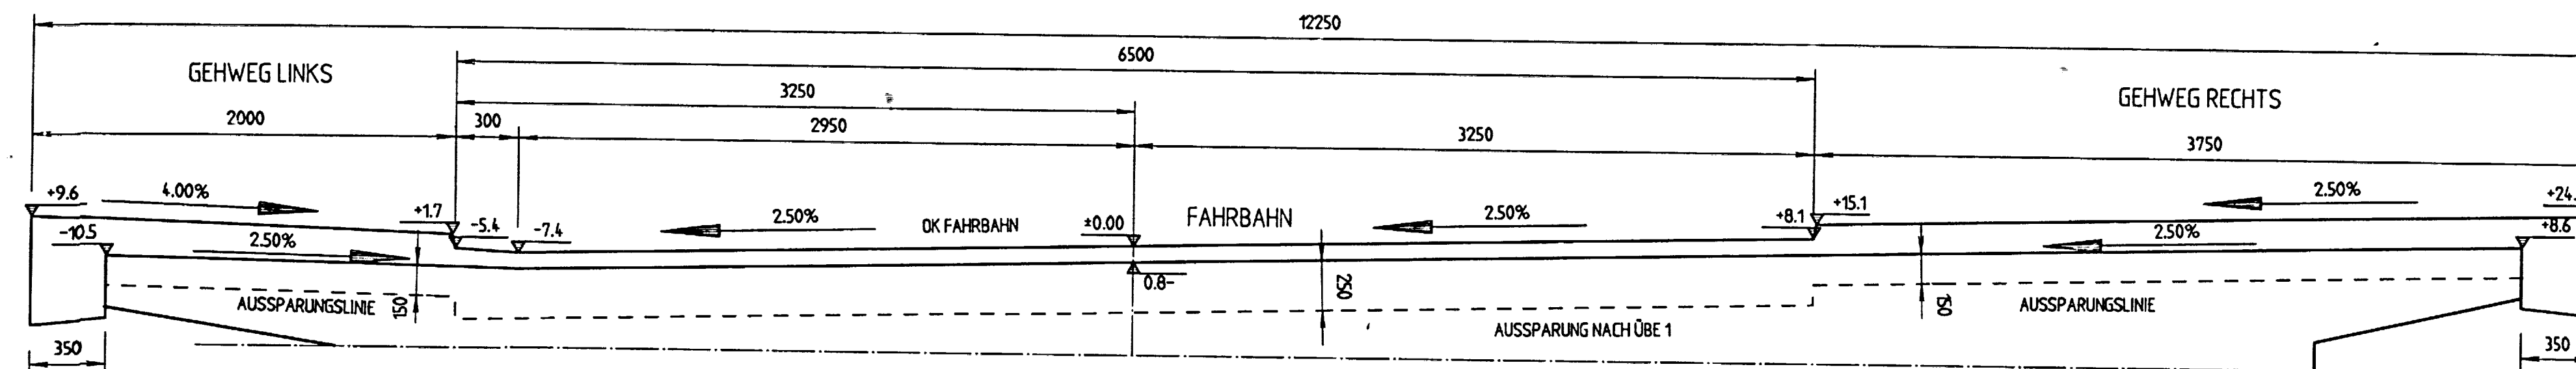


DRAUFSICHT ÜBERGANGSKONSTRUKTION M 1: 25

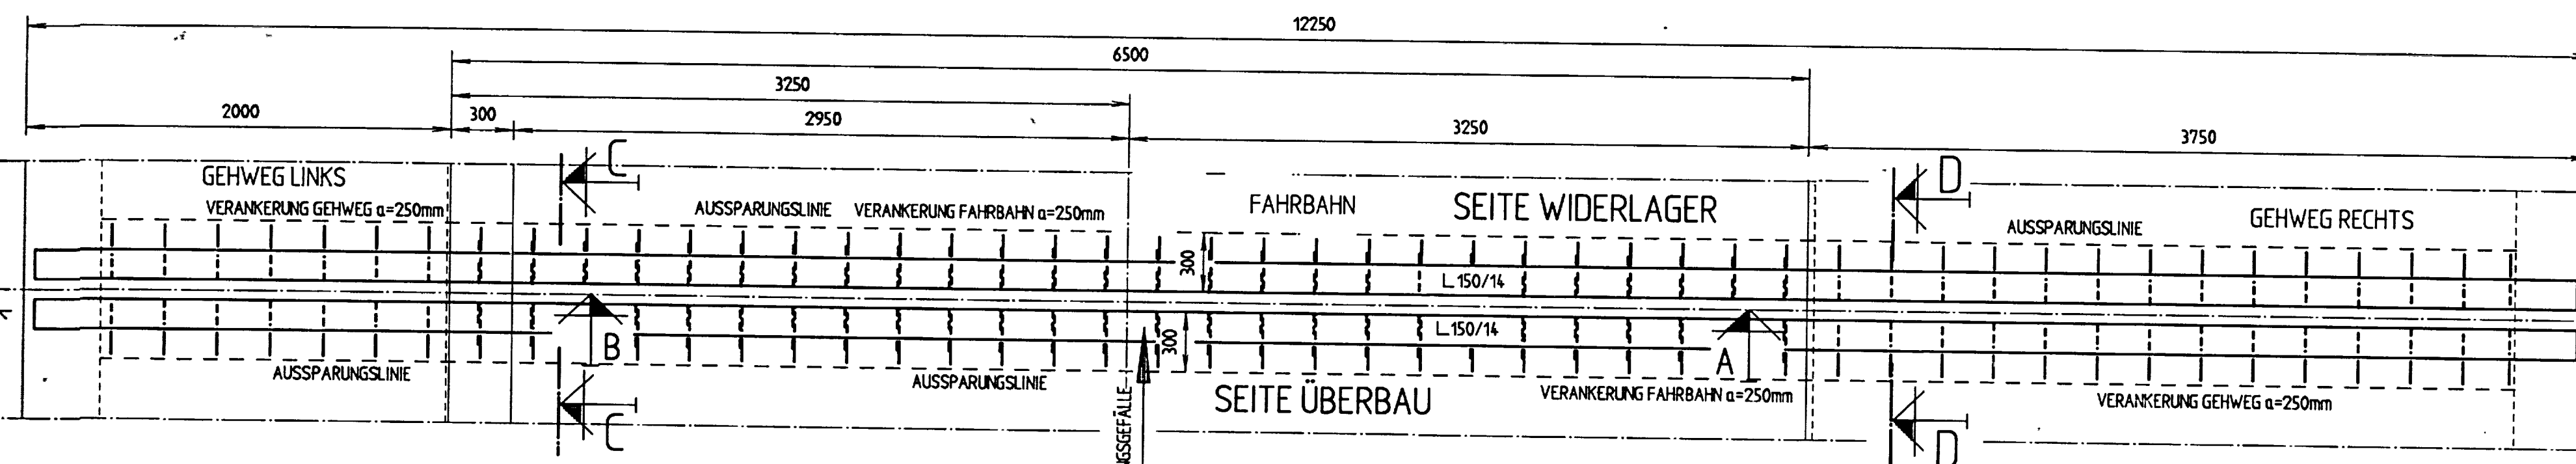

SNITT A - A M 1: 10

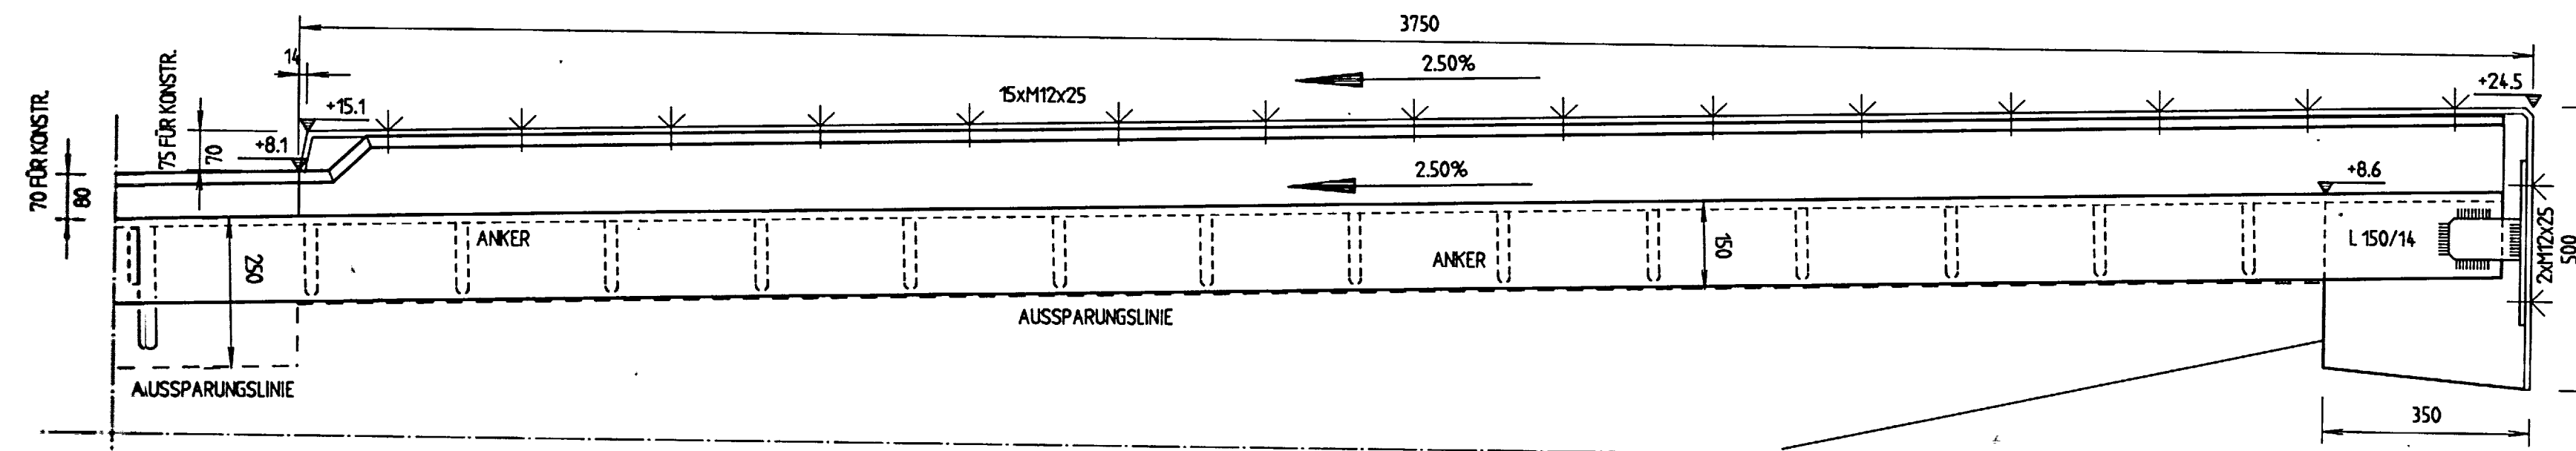

SNITT B - B M 1: 10

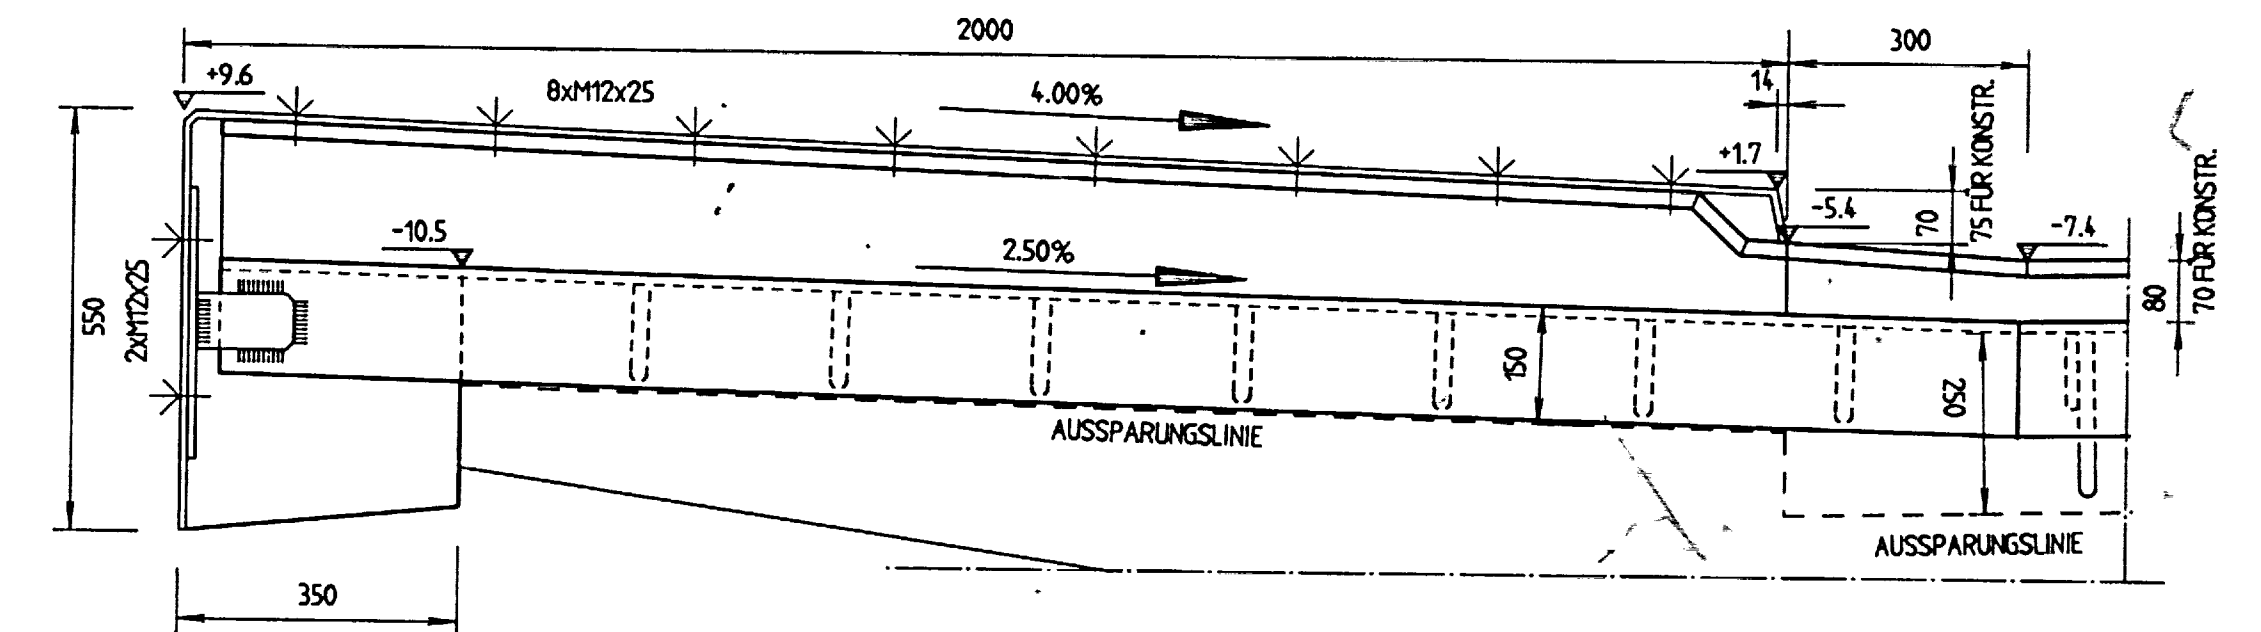


EINSTELLMASS e = 32 mm	BAUWERKSTEMPERATUR BEI TEMP. = 10°C
34,6 mm	0°C
32,3 "	5°C
30,0 "	10°C
27,2 "	15°C
25,5 "	20°C

ALLE SCHWEISSNÄHTE:
a = 4 mm


KORROSIONSSCHUTZ GEMÄSS ÜBE 1 5/95 **

1. SANDSTRAHLEN Sa 3 **
2. GRUNDBESCHICHTUNG MIT EP-ZINKSTAUB 70 mym
3. EP - ANSTRICH 4 x 80 mym TL 918300 BL 87 DB

SNITT D - D M 1: 2.5 GEHWEGBEREICH

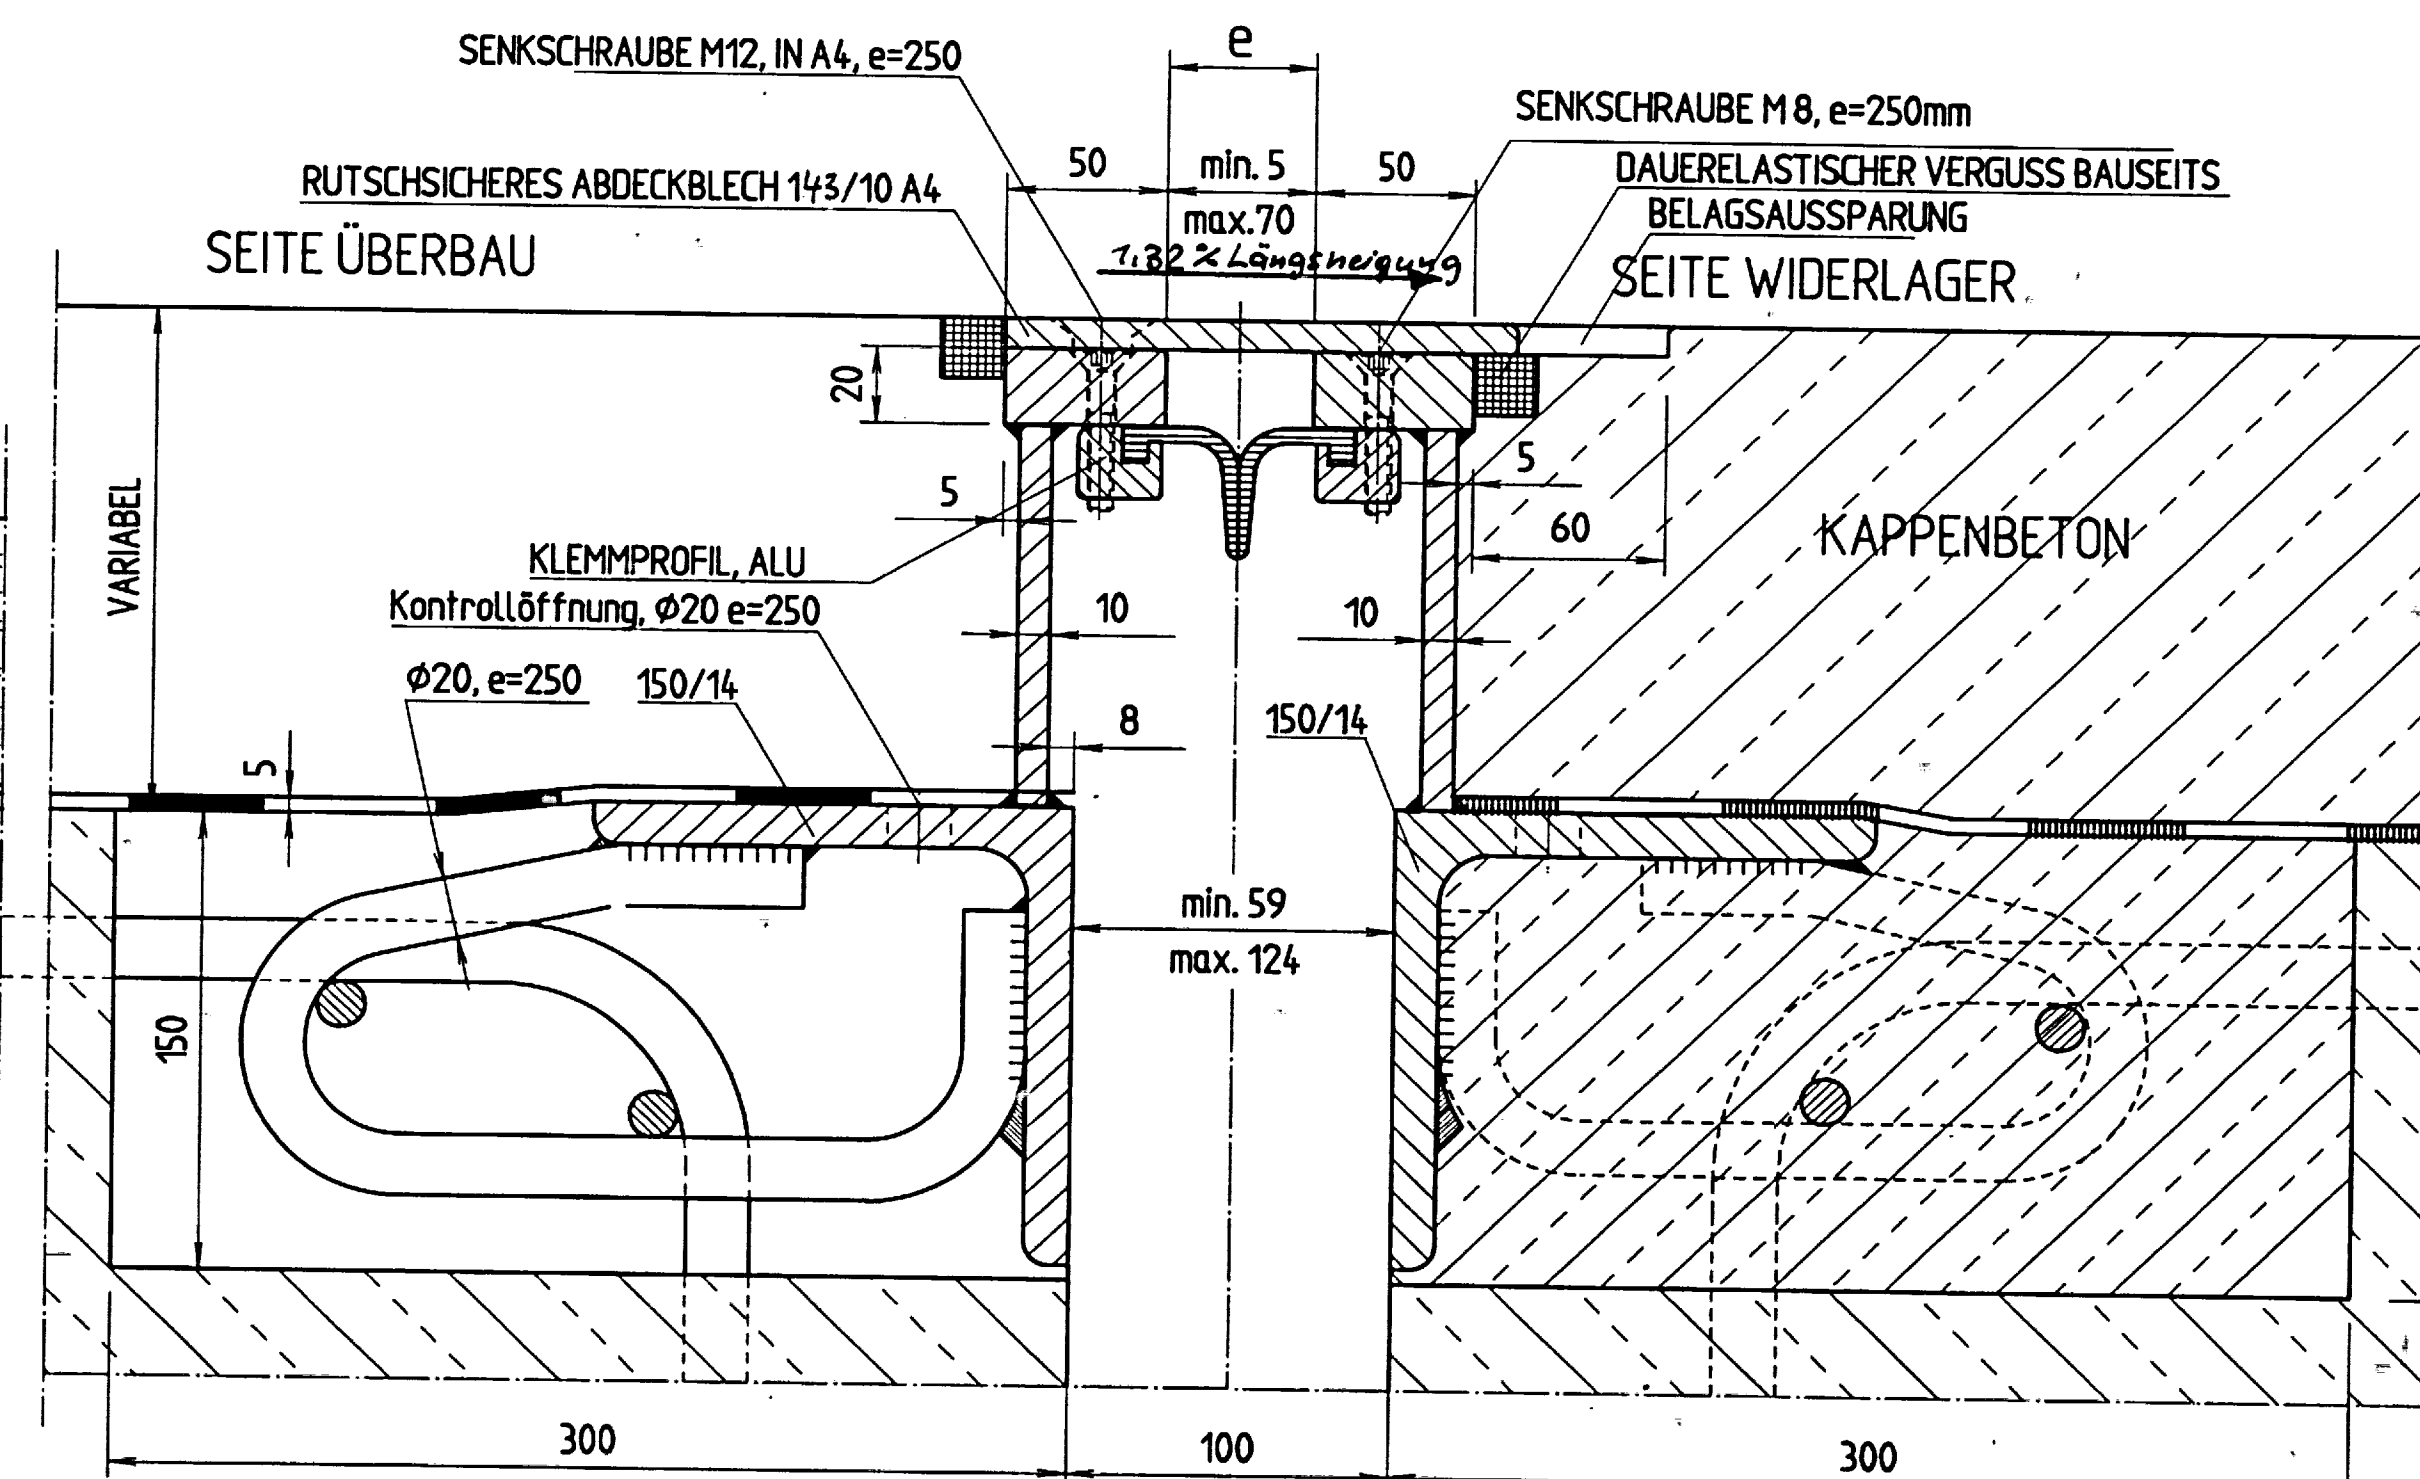

SNITT C - C M 1: 2.5 FAHRBAHNBereich

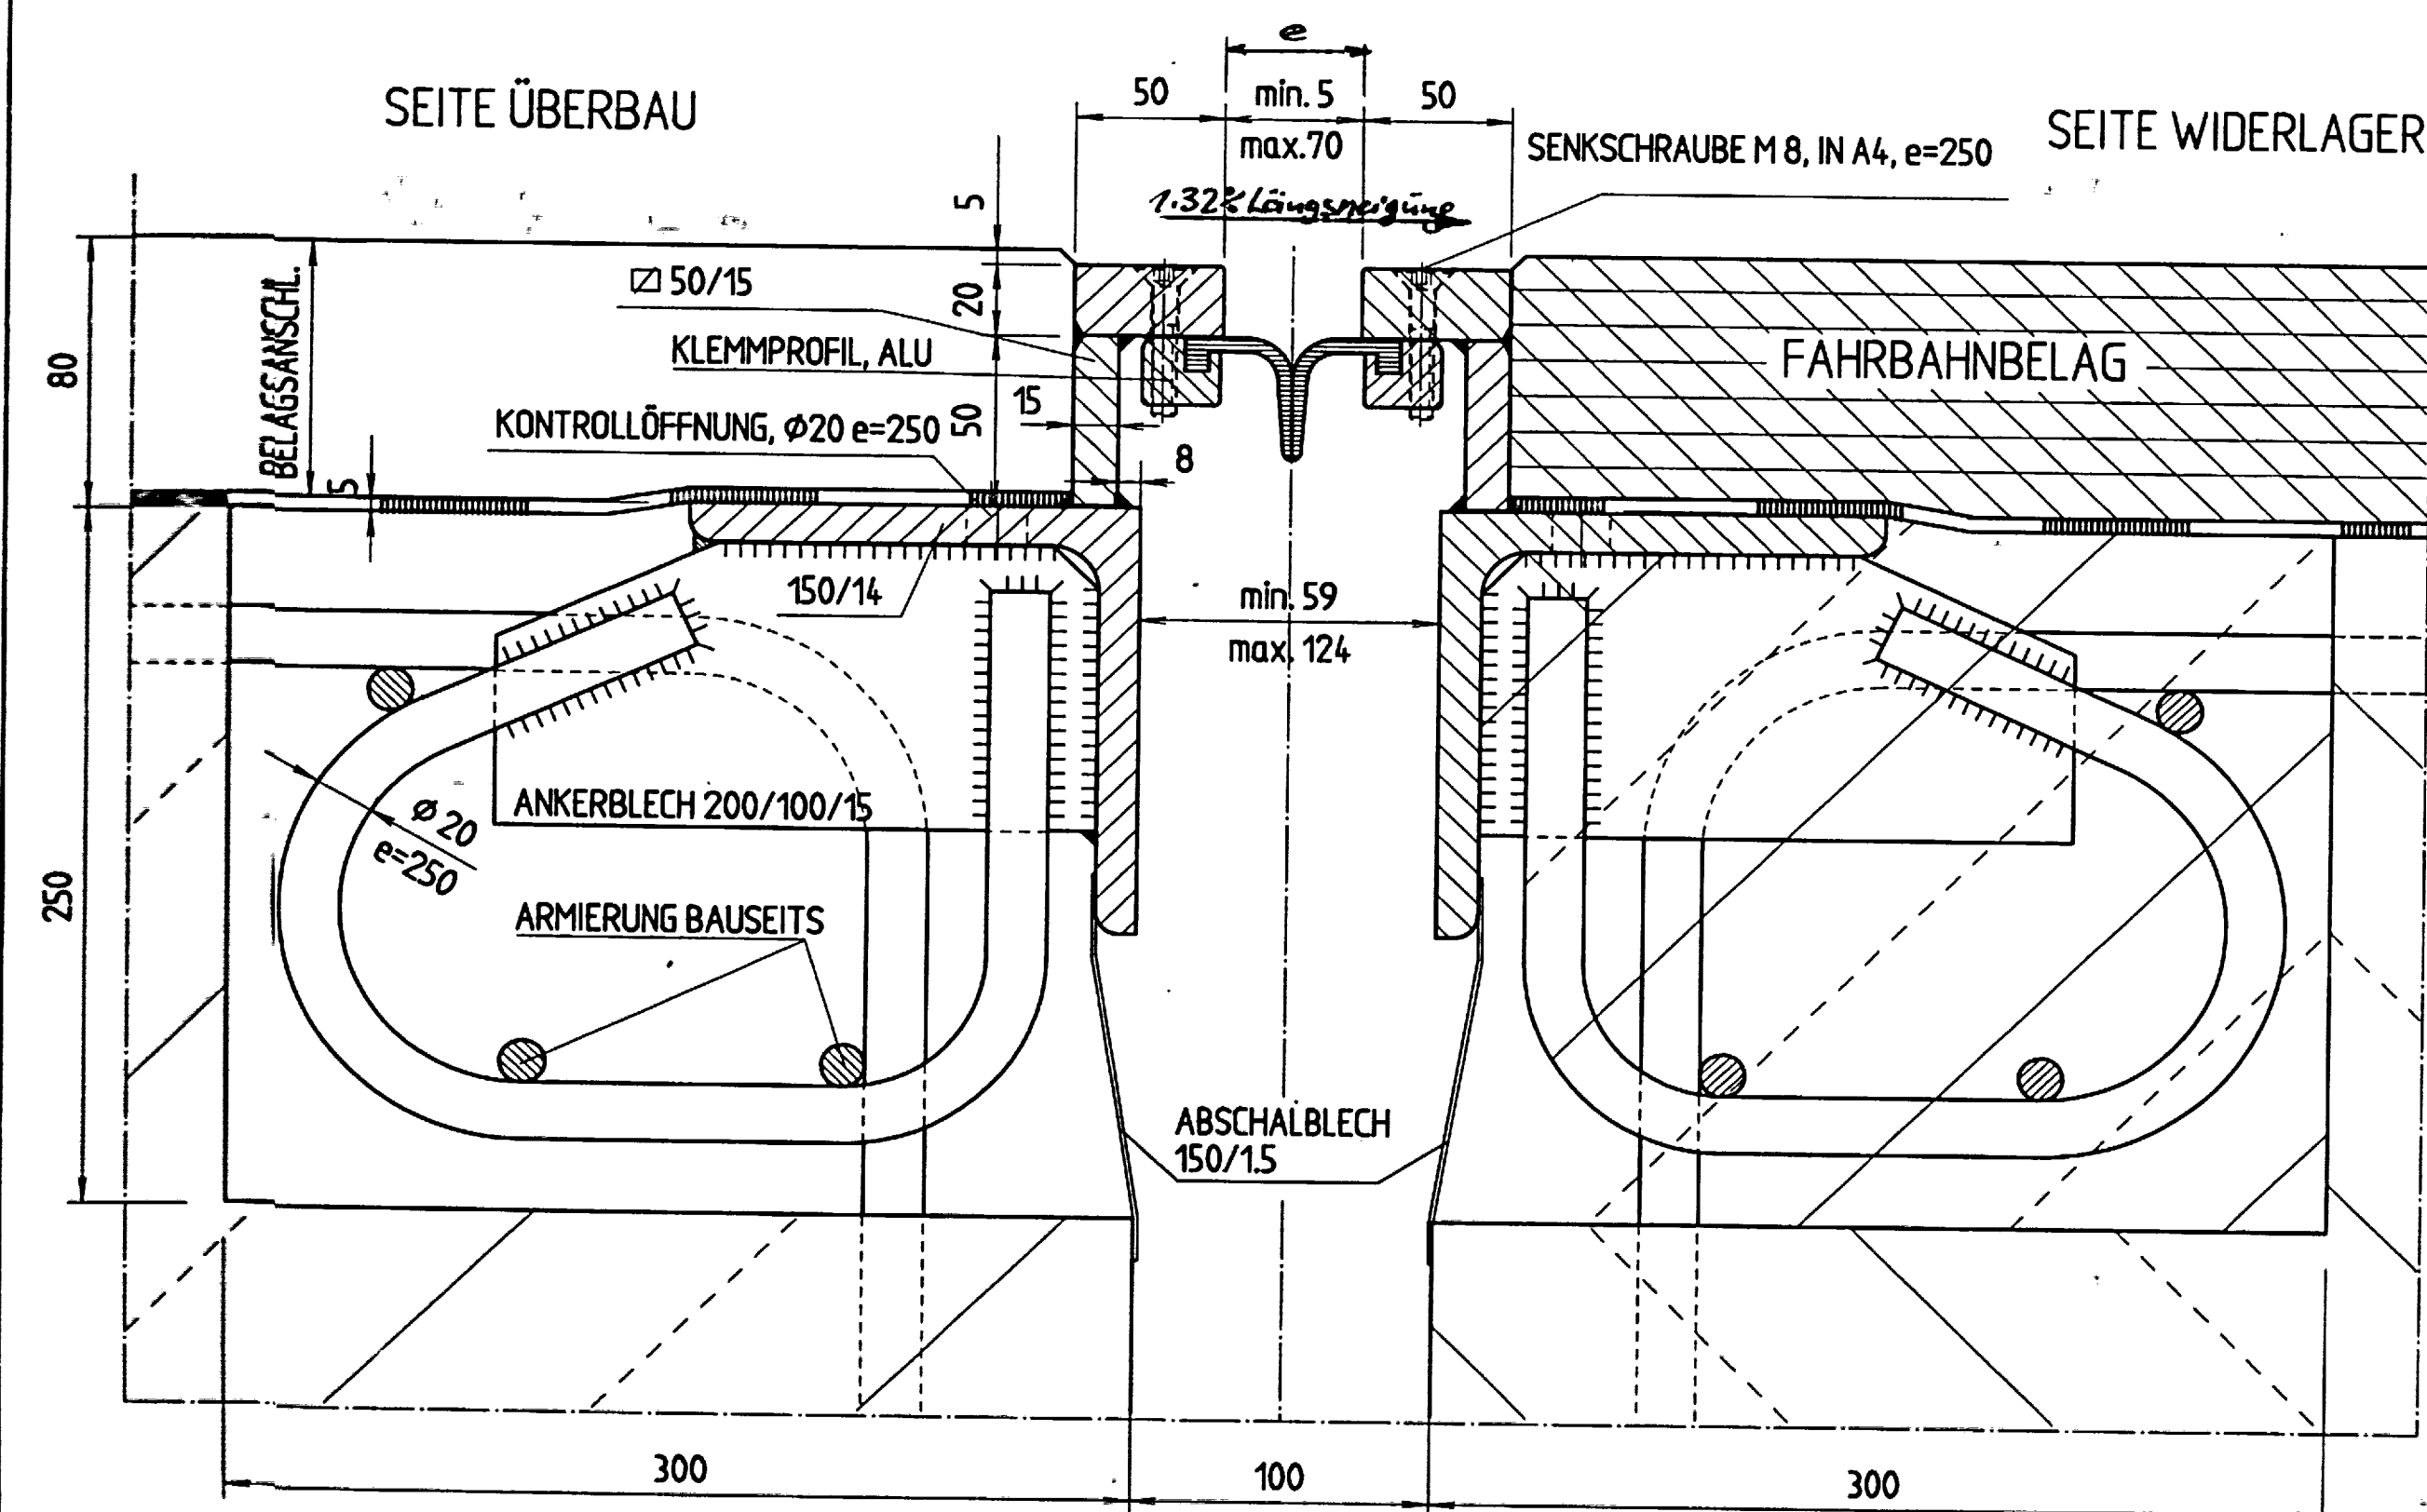

5521a

AUFTRAGS-NR. 5521a

AUFTRAGGEBER: ARGE BRÜCKENBAU A4 JSTC GMBH + OBIT GMBH COTTBUS BISCHOFSWERDA

OBJEKT: NEUBAU DER BRÜCKE I.Z.D. K 351 ÜBER DIE BAB A4 - 8+722

PLANINHALT: ÜBERGANGSKONSTRUKTION Typ 80-2/AD NACH ÜBE1 Maßstab 1:25, 1:10, 1:2,5 in Achse 10

GEZEICHNET: 25.09.1996 St. 80A4K1

GEPRÜFT: ESSLINGEN, DEN 26.9.96 21.0.96 Ja

73765 NEUHAUSEN / FIDLER SCHNIEDSTRASSE 14 TEL. 07158 / 90600 FAX 07158 / 906026

zur Ausführung freigegeben:

Dresden, den 27.10.96

Autobahnamt Sachsen

gesehen:

Dresden, den 27.10.96

Autobahnamt Sachsen

Auf konstruktive Ausbildung und Übereinstimmung mit der Stalk geprüft:

Dipl.-Ing. Hans-Dieter Pfeiffer

Kölnen Straße 15

01159 Dresden

Prüfbericht: P61/96:06...14.10.96

gezeichnet:

Burkhardt / Pfeiffer

Prof. Dr. Ing. H. Bechert u. Partner

Ingenieurbüro für Bauwesen

Alexander-Herzen-Straße 9

01109 Dresden

Dresden, den 11.10.96

gezeichnet:

HEINZMANN / RAU

Datum

Koordinator

Auftraggeber:

I.S.T.C.

INGENIEUR- STRASSEN- UND TIEFBAU COTTBUS GMBH

Vetschauer Straße 13, PF 100 352

03048 Cottbus

Tel. (0355) 483 - 421

Fax (0355) 483 - 225

Datum: 07.10.96

Unterschrift: J. J. J.

Planbearbeitung:

L. u. R. Ingenieurgesellschaft mbH

Justus-von-Liebig-Str. 10

04451 Panitzsch

Tel. (034291) 4350

Fax (034291) 43520

Datum: 07.10.96

Unterschrift: J. J. J.

bearbeitet:

Datum

Name

gezeichnet:

Datum

Bearbeiter

Projekt-Nr.: 3180 - 96

Beauftragter:

Freistaat Sachsen

Autobahnamt Sachsen

Zwickauer Straße 27, 01172 Dresden

Bauvorhaben:

Neubau der Brücke i. Z. d. K 351 über die BAB 4 Bestandsplan

Plan: Konstruktionsplan

Fahrbahnübergang in Achse 10

Ansichten, Schnitte, Details

Bauwerks Nr.: BW 602

Km: 8+722,968

Maßstab: 1:25/10

Blatt-Nr.: 575