

Index	Art der Änderung	Datum	Name


Zur Verifizierung des Planes können Anbindemaße der Fenster und Türen bzw. nicht vermaßte Elemente oder Bereiche aus dem Plan abgegriffen werden.

STADT LEIPZIG
- Amt für Gebäudemanagement -

Objekt
Modernisierung Bestandsgebäude
Grundschule Riebeckstraße 50,
04317 Leipzig

Auftraggeber
Stadt Leipzig
Amt für Gebäudemanagement
Prager Straße 118-136
04317 Leipzig

Architekt
Fachplaner

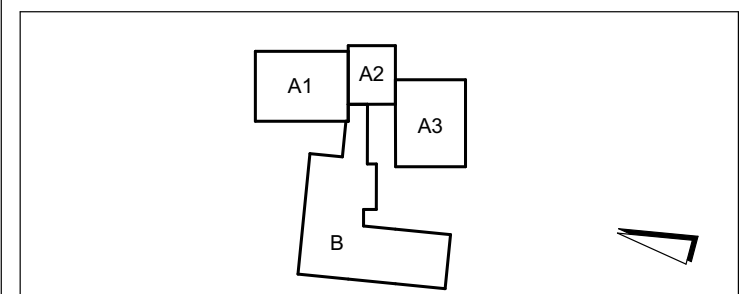

Planbezeichnung
Grundriss UG

Leistungsphase
Bestandsplan

Datei: Bestand UG
gezeichnet: Datum: 02.04.2025
Format: 594x841
Blattnr.:
Maßstab: 1:1