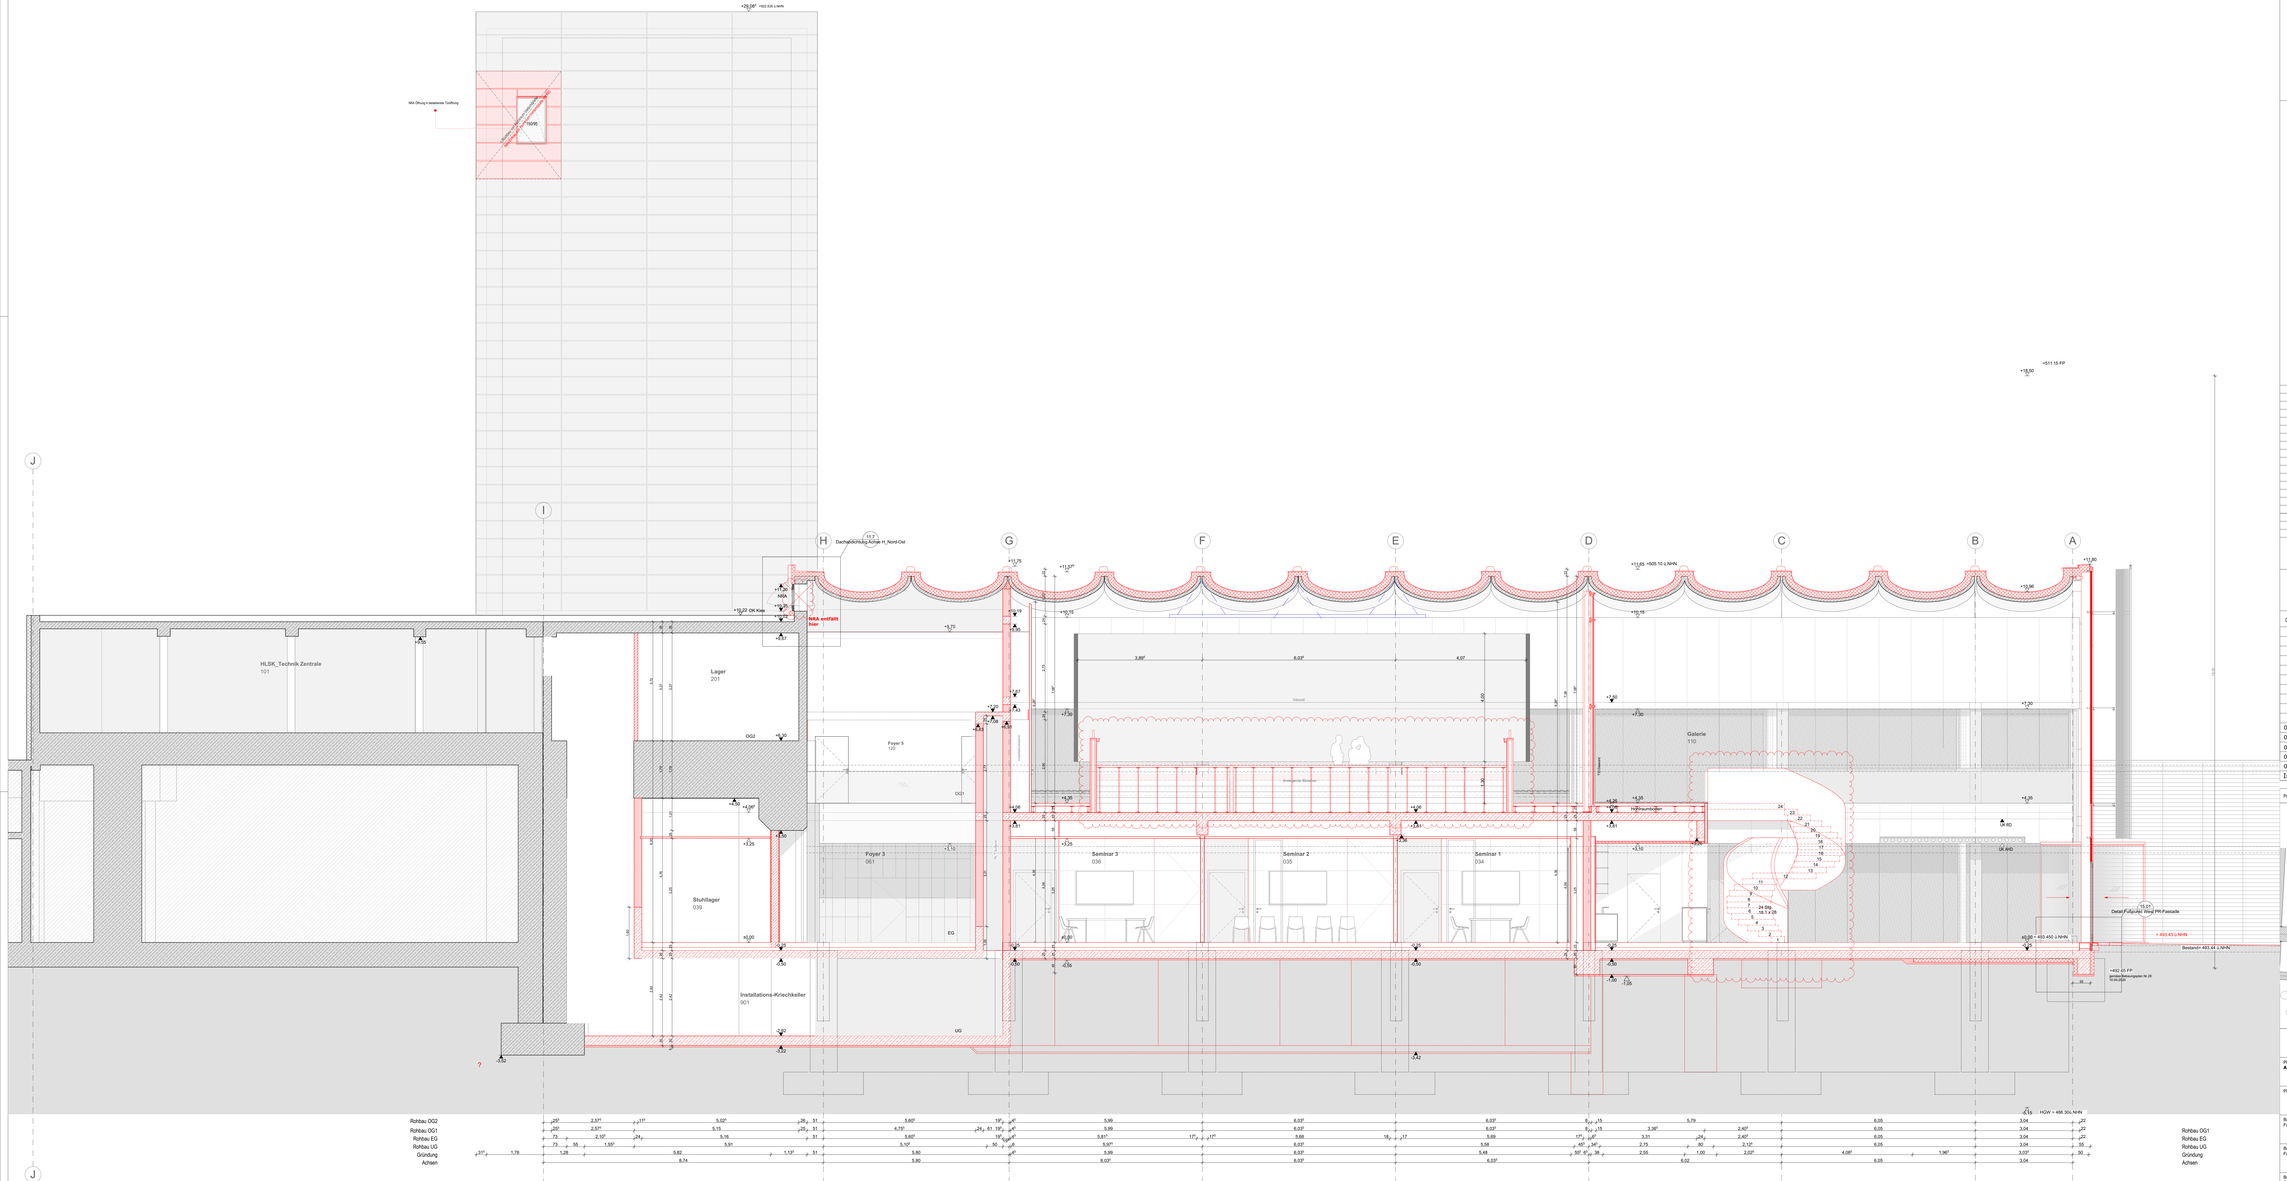
+29,98* =523.035 ü.NHN
NRA Öffnung in bestehender Türöffnung
Dachaufschlag Achse H
TÜ95
Dachaufschlag Achse I, Nord-Ost
+11,72 OK Kreis
NRA
+10,70
NRA entfällt hier
+11,75
+13,07
+10,15
+11,65 =505.10 ü.NHN
+10,96
+11,80
+511.10 FP
+10,50
HLSK_Technik Zentrale
101
Lager
201
OG2
+9,00
Foyer 5
120
OG1
+6,30
Foyer 3
061
Stuhllager
039
EG
+0,00
Installations-/Kriechkeller
901
UG
-1,50
-2,42
Seminar 3
036
Seminar 2
035
Seminar 1
034
Videowall
Medientechnik Rückraum
Galerie
110
Hörraumboden
UK 440
Detail Fußpunkt Attika/ PR-Fassade
+433.43 ü.NHN
Bestand= 493.44 ü.NHN
+0,00 = 493.450 ü.NHN
+432.10 FP
gemäß Bestandsplan Nr.26 TU/A 2020
3.89*
6.03*
4.07
6.03*
4.00
4.30
4.50
4.35
4.26
4.10
4.25
4.20
4.30
4.29
4.36
4.00
4.50
4.50
4.50