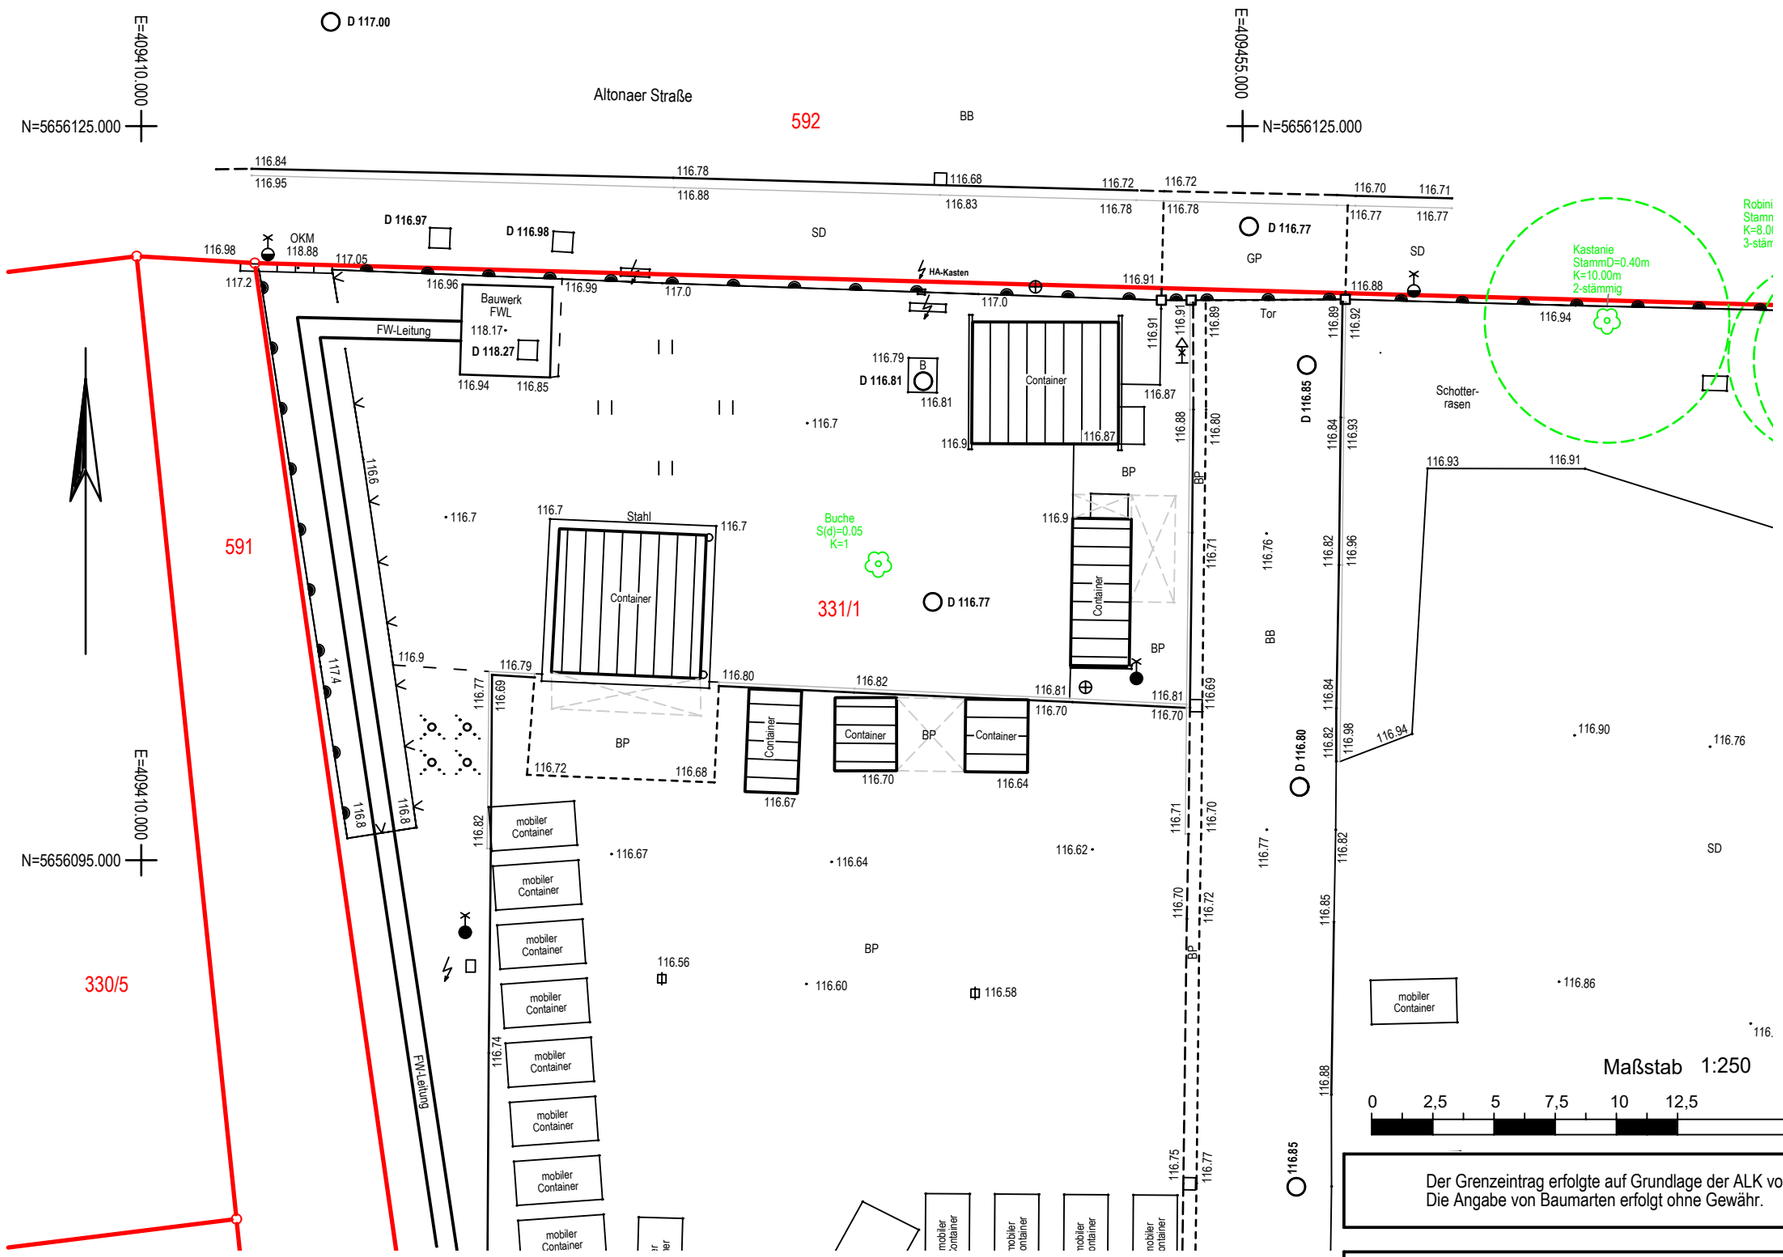

Legende Grenzen

- Grenzpunkt ALK/ALKIS vermarkt nur zu Übersichtszwecken
- Grenzpunkt ALK/ALKIS unvermarkt nur zu Übersichtszwecken
- Flurstücksgrenze
- 592 Flurstücksnummer

Legende Bestandsplan

Topografie

- Verkehrsschild
- Holzmast
- Einsteigeschacht, Abwasserschacht, rund
- Wiese (Gruppe)
- Zaunssäule
- Straßenablauf Rand/am Bord
- Hofablauf/Ablauf freistehend
- Betonmast mit Aufsatzleuchte
- Buschwerk (Gruppe)
- Laubbaum
- Mastaufsatzleuchte aus Stahl
- Fallrohr
- Baumkrone
- Signatur Überdachung
- Nutzgsartgrenz
- Staka Tiefbord
- Deckschicht-Belagwechsel
- Eisenzaun
- Drahtzaun

Baumkataster:
Baumart
Esche
S(d)=Stammdurchmesser
S(u)=Stammumfang
K=Kronendurchmesser
MST = mehrstämmig

OKM OK Mauer

Belagsart:
SD
B/SB - Beton/Straßenbeton
BB - Bituminöser Belag (Asphalt)
BP - Betonpflaster
PB - Betonplatten
KP - Kleinpflaster
GP - Großpflaster
PN - Natursteinplatten

Der Grenzeintrag erfolgte auf Grundlage der ALK vom Februar 2023 und dient nur zu Übersichtszwecken.
Die Angabe von Baumarten erfolgt ohne Gewähr.

INGENIEUR-VERMESSUNG DRESDEN
HENKE-HOFMANN GMBH
Karlsruher Str. 8, 01189 Dresden; Tel (0351) 40383-0; Fax (0351) 40383-99
www.ihh-dresden.de; info@ihh-dresden.de

Objekt:	Stadtreinigung Dresden, Wertstoffhof Altonaer Straße
Planinhalt:	Lage- und Höhenkarte Entwurfsvermessung

Maßstab 1 : 250

Land	Freistaat Sachsen	Blatt	1 von 1	Auftrags-Nr.	6002-23-005
Landkreis	Landeshauptstadt Dresden	Format	297 x 420	gemessen	01.02.2023
		Lagebezug	ETRS89 (UTM33)	ergänzt	.
Gemeinde	Stadt Dresden	Höhenbezug	DHHN2016 (NHN)	Dresden, den 10.02.2023	..... Geschäftsführer
Gemarkung	Friedrichstadt				