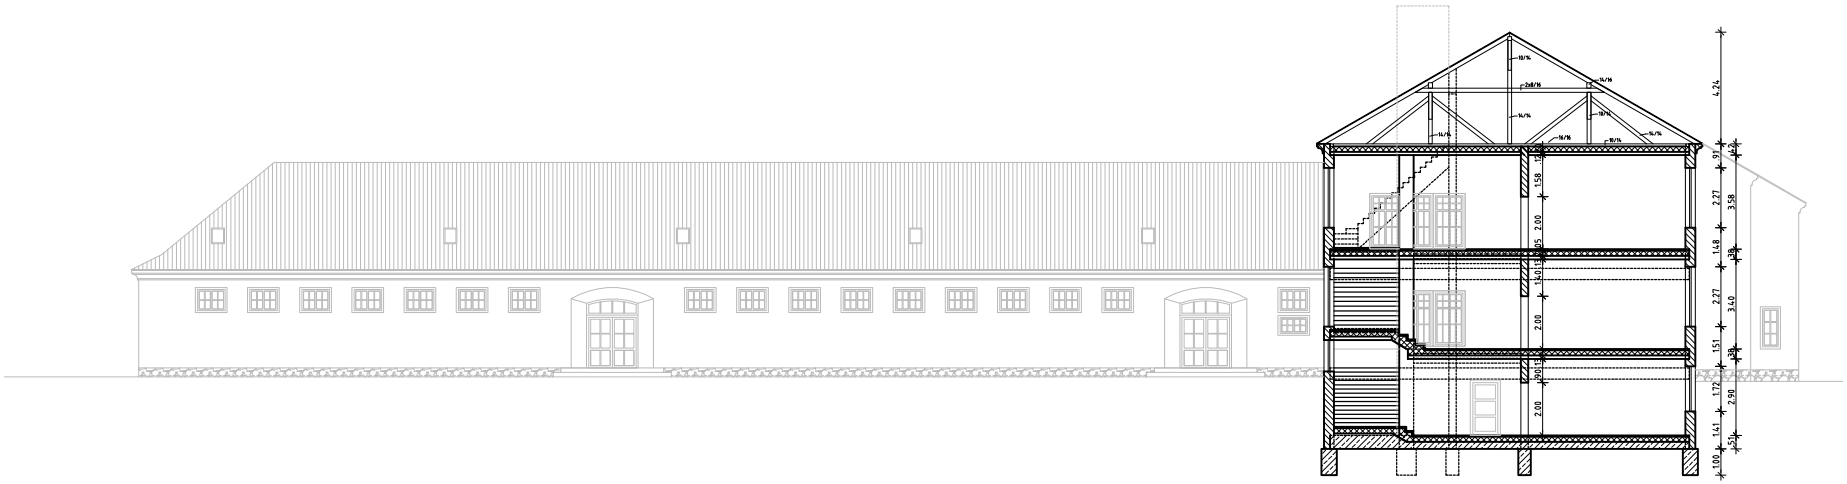

Salzlandkreis				
2009	Tag	Name	Sekundarschule "Seeland" Schulstraße 15, Nachterstedt Bestandszeichnung	Maßstab: 1:100
Bearb.	19.10	Laurisch		
Gez.	26.10	Klette		
Gepr.				
Blatt–Nr.: 65-189/09			SCHNITT E-E u. NORDOSTANSICHT	

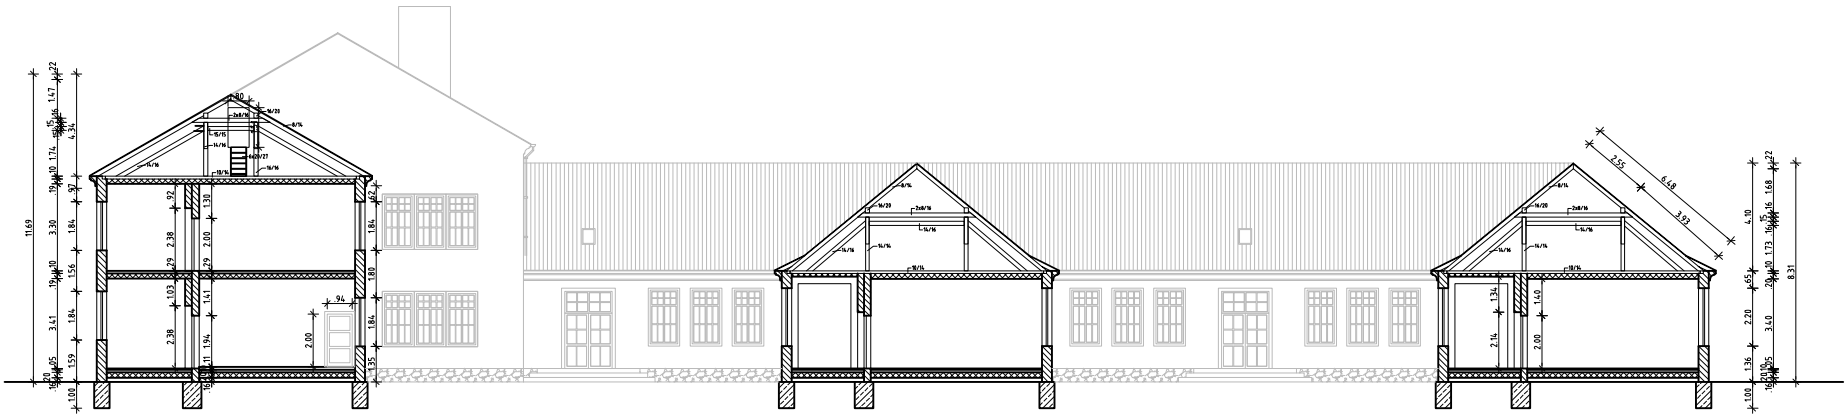

Salzlandkreis				
2009	Tag	Name	Sekundarschule "Seeland" Schulstraße 15, Nachterstedt Bestandszeichnung	Maßstab: 1:100
Bearb.	19.10	Laurisch		
Gez.	23.10	Klette		
Gepr.				
Blatt–Nr.: 65-188/09			SCHNITT B-B, C-C, D-D u. SUEDWESTANSICHT	