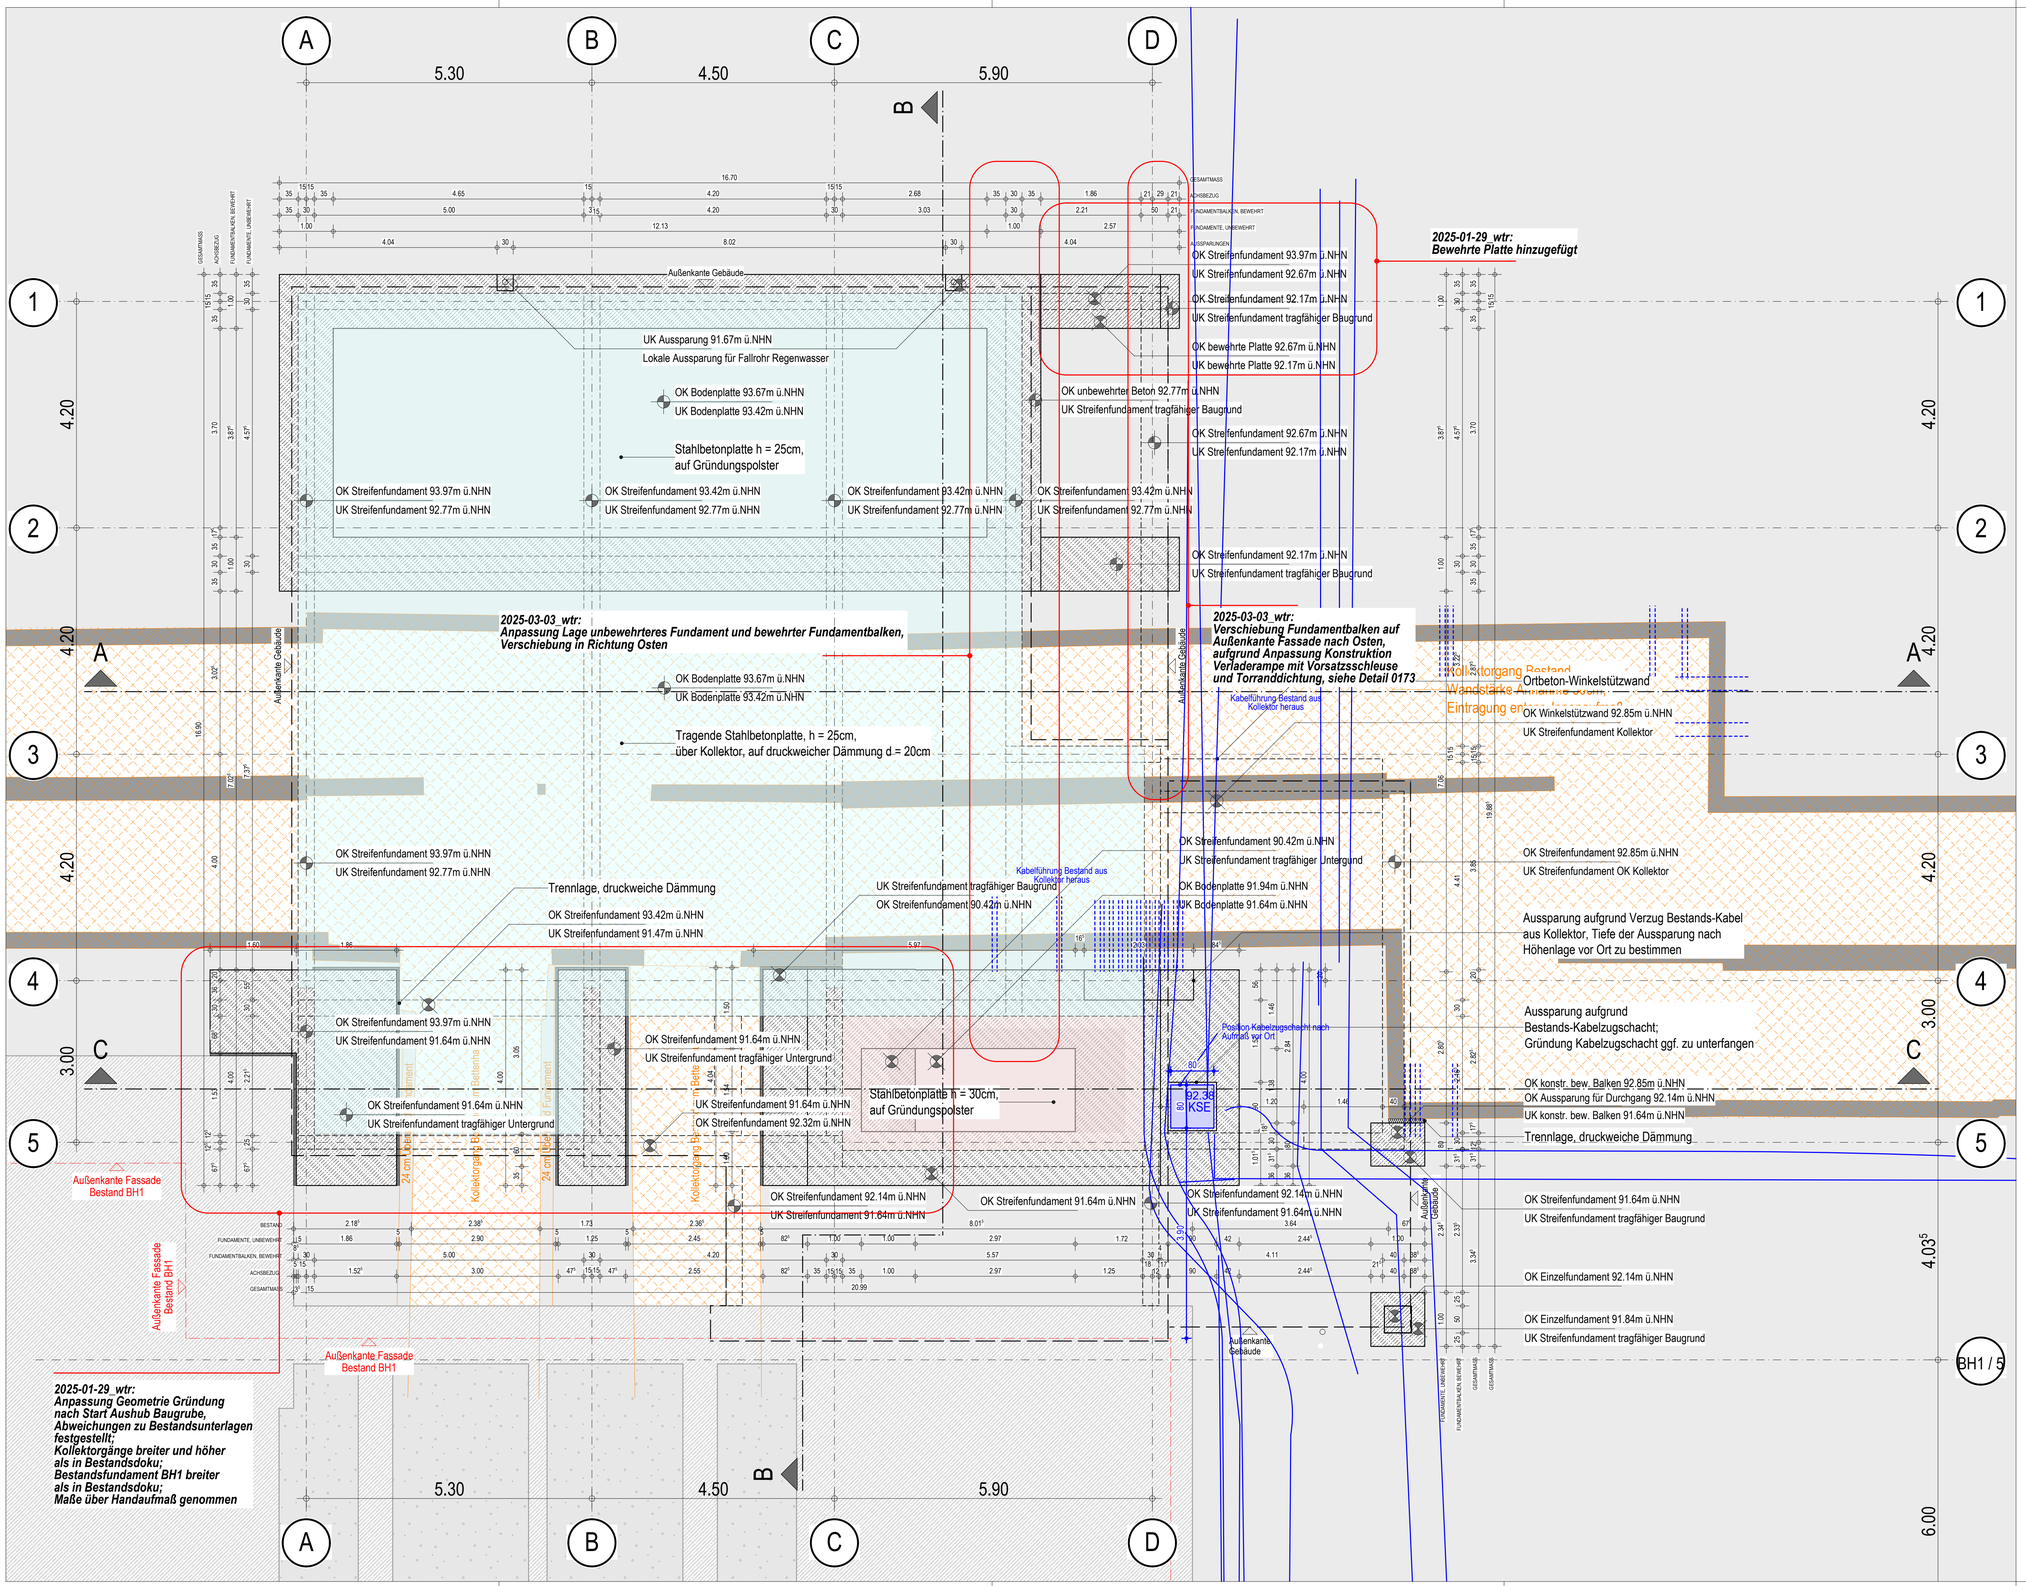

LEGENDE

WÄNDE IM NEUBAU

- STAHLBETON
- STAHLBETON F90 / BRANDWAND
- MAUERWERK
- MAUERWERK F90 / BRANDWAND
- ESTRICH, UNBEWEHRTER BETON
- GIPSKARTON (Rw,P=54 dB)
- GIPSKARTON F90 / BRANDWAND
- STAHL-GLAS-WAND / -TÜR
- ELEMENTIERTE TRENNWAND
- OP-TRENNWÄNDE
- WÄRMEDÄMMUNG
- CONTAINER-/ MODULWAND
- SCHACHT NACH UNTEN / NACH OBEN
- Fuge MW/GK VERTIKALE FUGE MAUERWERK / GK

WÄNDE IM BESTAND

- IN ÜBEREINSTIMMUNG MIT VORLIEGENDEN BESTANDSPLÄNEN
- NEUBAU
- ABBRUCH
- ERGÄNZUNG IN BESTANDSPLÄNEN (durch GP ergänzte Angaben u.a. von Vermessern / UKH)
- ZUKÜNFTIG ZU ERSTELLENDE BAUTEILE (Ausführung in spätere Bauphase)

ROHBAU SONSTIGES

- GEBÄUDETRENNFUGE
- VERSPRUNG ROHDECKE
- ESTRICHFUGE
- DA DACHABLAUF
- BA BODENABLAUF
- OK BA= -3 OK BE BEZGL. OKFFB
- SCHLITZ-/ UND DRUCHBRUCHS-ANGABEN TGA
- TABUZONE STATIK (KEINE DB mgl.)

BRANDWIDERSTAND DER BAUTEILE: NEU / BESTAND

F30 / F30	FEUERHEMMENDE WAND	RS / RS	RAUCHSCHUTZTÜR DIN 18095
F90 / F90	FEUERBESTÄNDIGE WAND	T30 / T30	FEUERHEMMENDER ABSCHLUSS
BRANDWAND	BRANDWAND	T90 / T90	FEUERBESTÄNDIGER ABSCHLUSS
BAUART BRANDWAND	BAUART BRANDWAND	G30 / G30	FEUERHEMMENDE VERGLAS.
	BRANDWANDVERLAUF	G90 / G90	FEUERBESTÄNDIGE VERGLAS.
		RS	DICHT- UND SELBSTSCHL. TÜR

BRANDSCHUTZ SONSTIGES

- F H FEUERLÖSCHER / WANDHYDRANT
- F FEUERLÖSCHER-SCHUTZSCHRANK F30/F90 GEMÄSS DETAIL:

SONSTIGES

- 4 WA 3000 2 VERWEIS AUF PLAN WANDANSICHT
- Detail 4161 VERWEIS AUF PLAN DETAIL

BAULICHER STRAHLENSCHUTZ

ANGEGEBENER STRAHLENSCHUTZWERT IST BLEIGLEICHWERT DER GESAMTEN WANDKONSTRUKTION. STRAHLENSCHUTZ MUSS BIS ZUR IM STAHRLENSCHUTZGUTACHTEN FESTGELEGTEN HÖHE GEWÄHRLEISTET SEIN.

- PB 0.5 BLEIGLEICHWERT; PbGlw (mm)
- GK-WAND MIT BLEIEINLAGE / STAHLBLECHVERKLEIDUNG

MASZE

- 88 / 2.18 / 65 VERMASSUNG ROHBAU / AUSBAU
- VERMASSUNG SANITÄROBJEKTE
- BH 7.0/UH 1.0 BRÜSTUNGSHÖHE ROH AB OKFFB / UMWEHRUNGSHÖHE AB OKFFB

RAUMBESCHRIFTUNG

2.01.02.07	RAUMNUMMER
2 Batt	RAUMBEZEICHNUNG
Pflege 2	FUNKTIONSSTELLE
1.57 m²	FLÄCHE
5.07 m	UMFANG
Soll 23.0 m²	RAUMFLÄCHE SOLL
lt. RH 3.18 m	LICHTE RAUMHÖHE

INDEX	DATUM	GEZ.	PLANÄNDERUNG
08	06.03.2025	dh	Anpassung Gründung aufgrund Vorsatzschale mit Torranddichtung
07	29.01.2025	dh	Anpassung Gründung Bereich Kollektorgänge zu BH1
06	15.01.2025	dh	Einarbeitung Anmerkungen Statik
05	09.12.2024	dh	Anpassung Geometrie Gründung

Teilmaßnahme

LOGA - Logistikanlieferung BH I

Plannummer	Index	Datum
LOGA_5GR1v1-GRD-8114_AG_-=_0344	08-W3V	06.03.2025

Ausführungsplanung — V O R A B Z U G

Ebenenbezeichnung-Nummernzuweisung

Ebene -1 =	U03
Ebene 00 =	U02
Ebene 0 =	U01
Ebene 1 =	E01
Ebene 2 =	E02
Ebene 3 =	E03
Ebene 4 =	E04
Ebene 5 =	E05
Ebene 6 =	E06

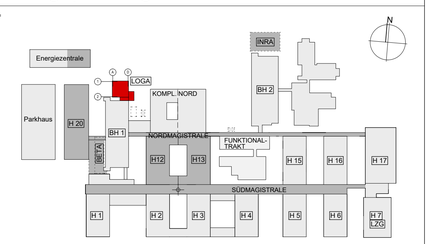

OKFF E01 = ±0.00 = +95.945 m ü NHN

Planinhalt	LOGA Gründung
Projektnummer GP	21636
Plannummer	5GR1v1-GRD-8114 AG_-=_0344
Index/Stufe	08-W3V
Planungsbereich	Gebäude
Erweiterungsneubau/Ebene	14/GRD
Planverfasser	wörner traxler richter
Datum/Gez	20250306 / dh
Maßstab	Plangröße 956 x 594
Plandatei	5GR1v1-GRD-8114_AG_-=_0344_08-W3V

wörner traxler richter
planungsgesellschaft mbh
01309 Dresden, Goetheallee 23
Tel. +49 351 31513 0
Fax +49 351 31513 10

Unterschrift Bauherr

Unterschrift Entwurfs-/Planverfasser

Enthaltene Daten (DWG)

ARCH LOGA_3GR=-GRD-8114_AG_-=_-=-_02-GAF
MT
TGA
ELT
AUSST

Bauvorhaben
Bauliche Fertigstellung Standort Ernst-Grube-Straße Universitätsklinikum Halle (Saale)

Bauherr
Universitätsklinikum Halle (Saale)
Ernst-Grube-Straße, 06120 Halle (Saale)

QR SCAN: Ist dieser Druck der aktuellste Stand?

- URHEBER- UND NUTZUNGSRECHTE VORBEHALTEN -