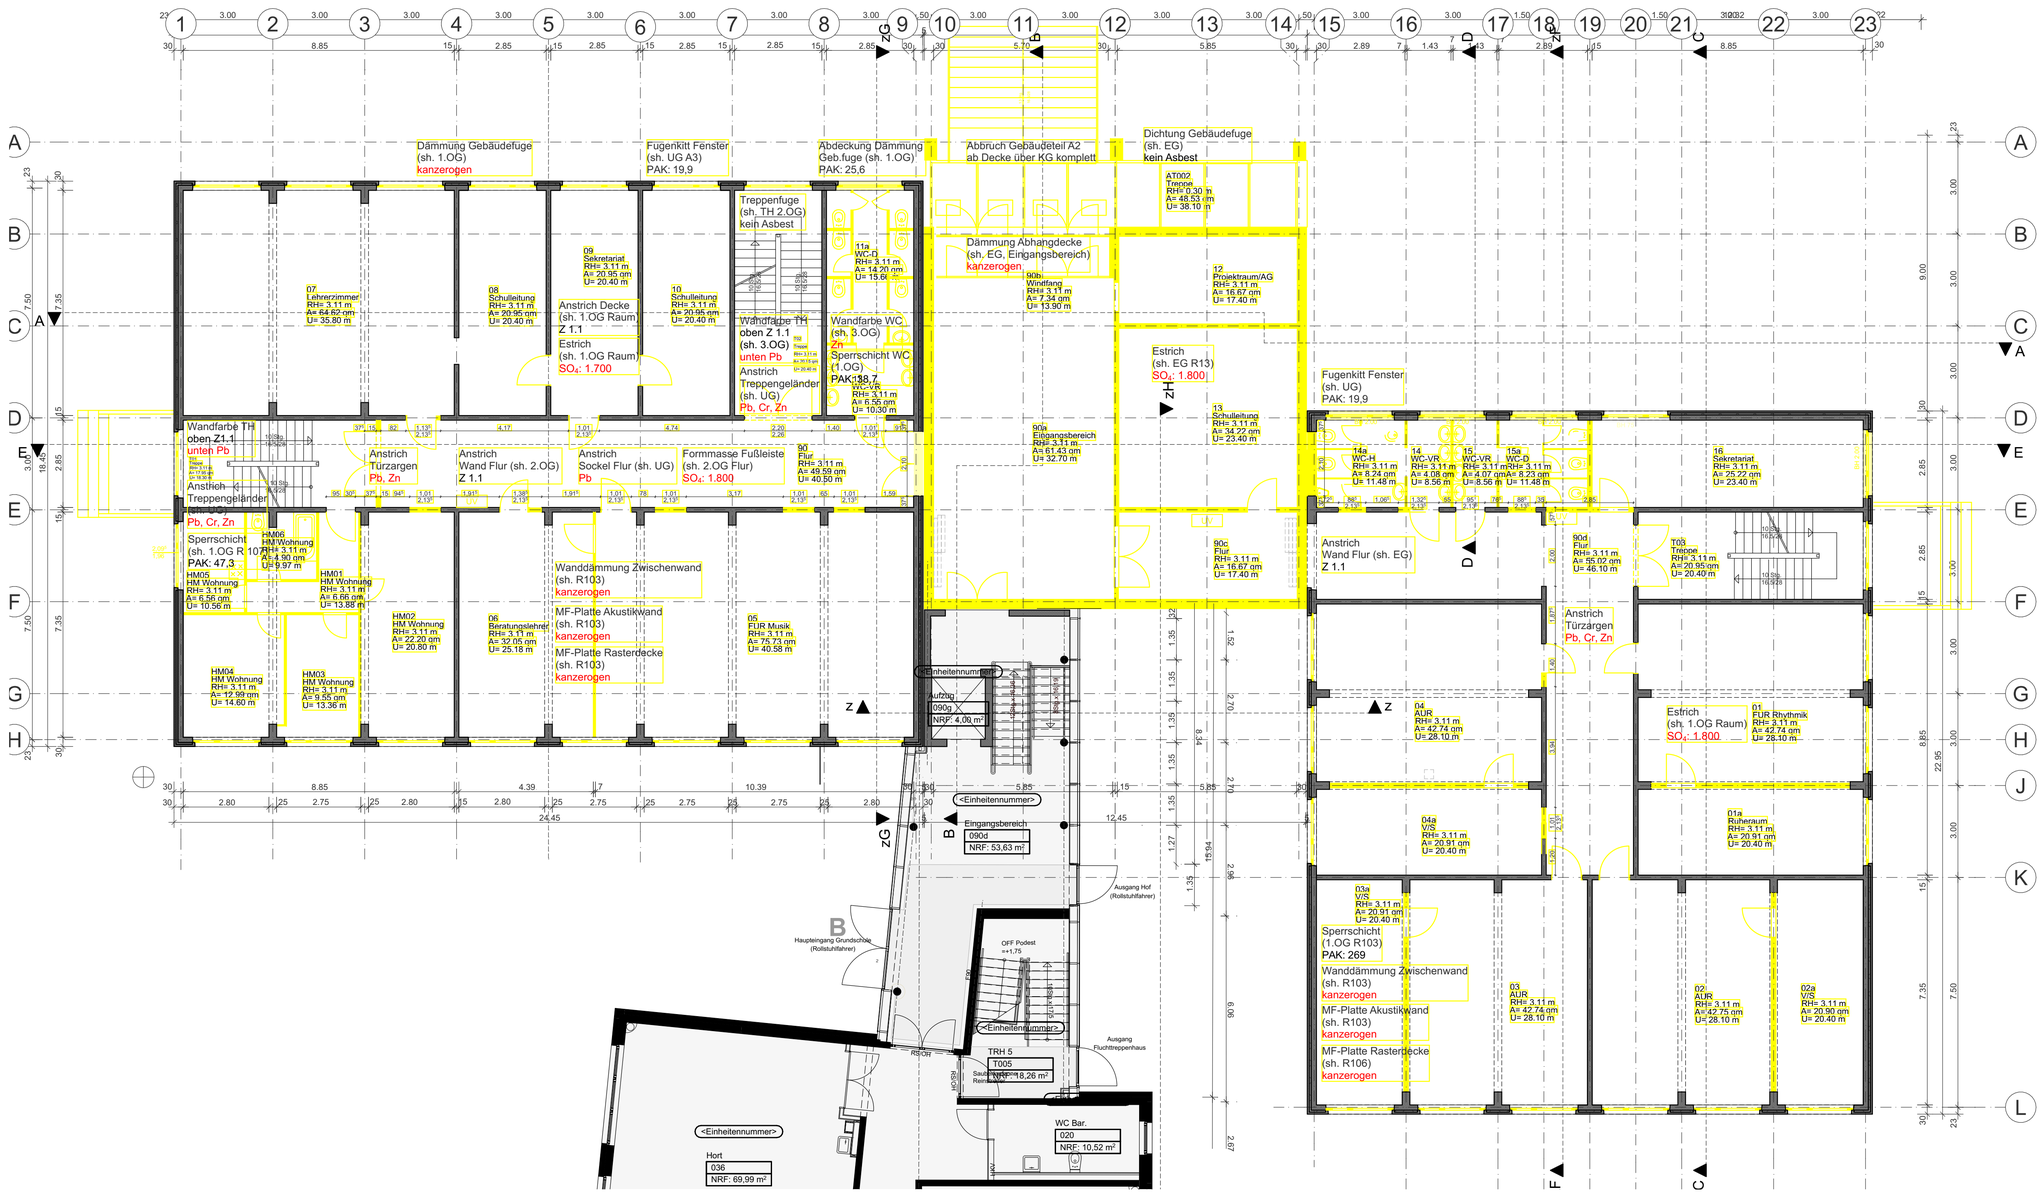

Index	Art der Änderung	Datum	Name

Zur Verifizierung des Planes können Anbindemaße der Fenster und Türen bzw. nicht vermaßte Elemente oder Bereiche aus dem Plan abgegriffen werden.

STADT LEIPZIG
- Amt für Gebäudemanagement -
NEUES RATHAUS
04092 LEIPZIG

Objekt

Modernisierung Bestandsgebäude
Grundschule Riebeckstraße 50,
04317 Leipzig

Auftraggeber

Stadt Leipzig
Amt für Gebäudemanagement
Prager Straße 118-136
04317 Leipzig

Architekt | Fachplaner

Uebersicht

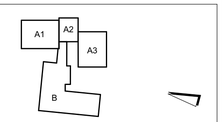

Planbezeichnung

Grundriss Erdgeschoss, Abbruch

Leistungsphase

Bestandsplan

Anlage zum LV
kein Ausführungsplan

Datei:		Blattnr.:
002812g001_5_ARC_00EG		1003
gezeichnet:	Datum: 02.04.2025	Format: 594x841	Maßstab: 1:100